

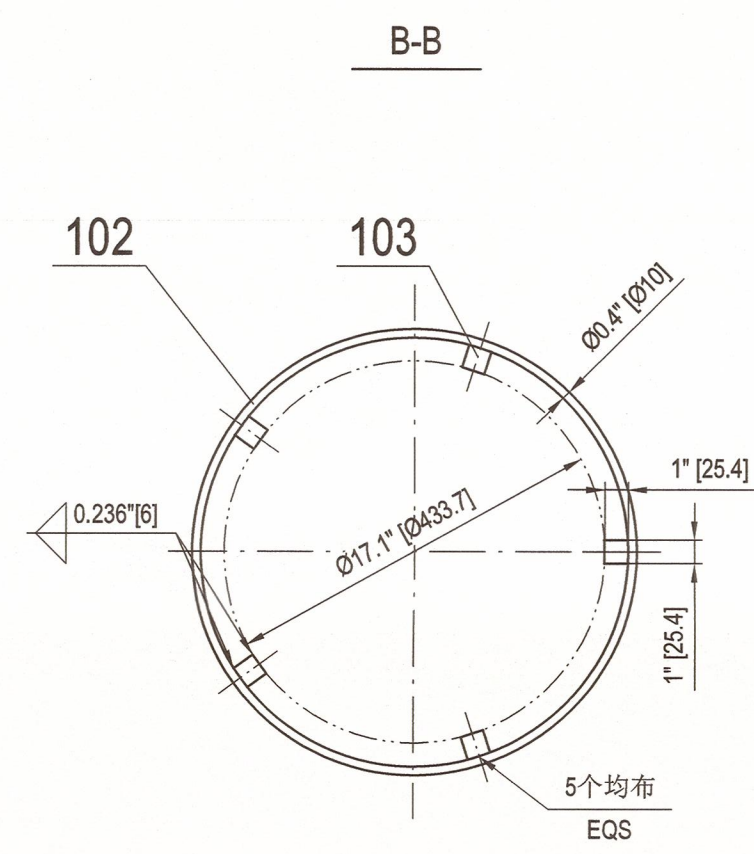


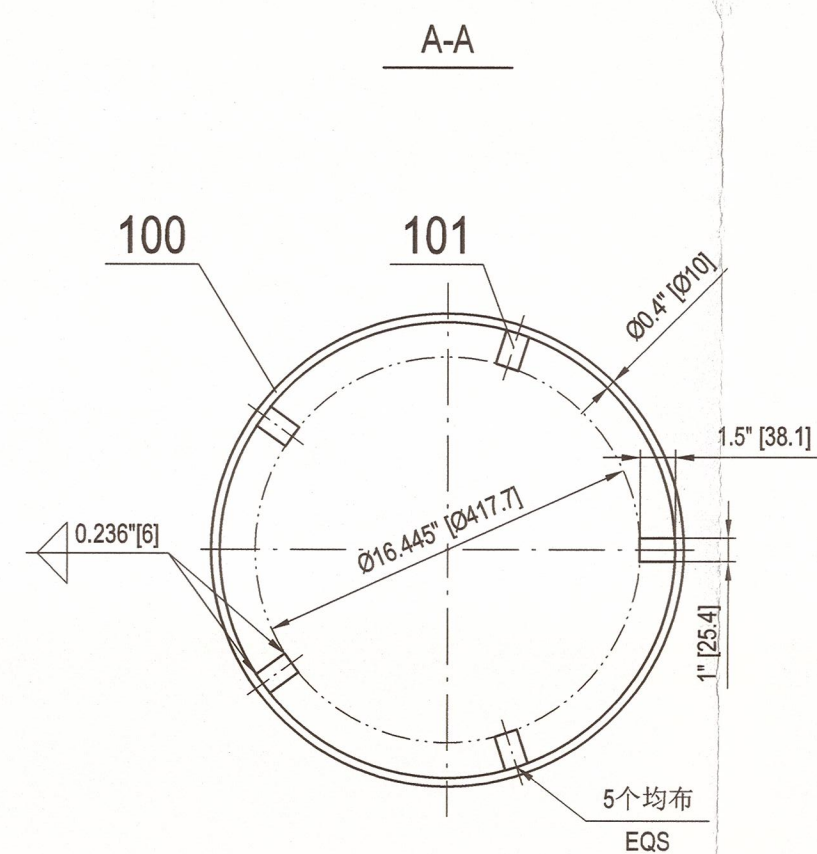

As Built

103		支撑筋板 t=6 INSULATION SUPPORT CLIP	5	SA-240 316L			
102		保温支撑环 Ø10 INSULATION SUPPORT RING	1	SA-479 316L		0.8	
101		支撑筋板 t=6 INSULATION SUPPORT CLIP	5	SA-516 Gr.70N			
100		保温支撑环 Ø10 INSULATION SUPPORT RING	1	SA-36		0.9	
件号 PART NO.	图号或标准号 DWG. OR STD. NO.	名 称 DESCRIPTION	数量 QTY.	材 料 MATERIAL	单件 EACH 重量 WT. (kg)	总计 SUM	备 注 REMARK
AIR PRODUCTS			FLUOR				
Air Products Project Number		EN207123	Fluor Project Number		A8KM		
Project Name		World Energy Renew Utilities US7L	RFQ No.		A8KM-4-403-RQ		
Purchase Order Number		4505600575	PO/Contract No		A8KM-4-403-PO-6		
Air Products Open Text document number		EN207123-WUXI-SV3-00154	Project Area		Utilities		
Client		WORLD ENERGY PARAMOUNT	Client Doc No:				
03	竣工图/AS BUILT		Mei Xinyao	Shengfang Zhao	Kevin Yang	03-Apr-23	
02	供批准/ISSUED FOR APPROVAL		Mei Xinyao	Shengfang Zhao	Kevin Yang	17-Nov-22	
01	供批准/ISSUED FOR APPROVAL		Mei Xinyao	Shengfang Zhao	Kevin Yang	16-Sep-22	
00	供批准/ISSUED FOR APPROVAL		Mei Xinyao	Shengfang Zhao	Kevin Yang	12-Aug-22	
版次 REV	版次说明/DESCRIPTION		设计/PREPARED		审核/REVIEWED	批准/APPROVED	日期/DATE
本图版权为无锡化工装备股份有限公司财产,未经本公司许可不得转让或复制给第三方。 The copyright of this drawing is the property of China Wuxi Chemical Equipment Co.,Ltd.(WCE),unauthorized disclosure or duplication to the third party is not permitted.							
WCE		无锡化工装备股份有限公司 WUXI CHEMICAL EQUIPMENT CO., LTD.			设计项目 DESIGN ITEM World Energy Renewables Project 设计阶段 DESIGN PHASE 详细设计 Detail Design 设备位号 ITEM NO. 18-X-1807 图 号 DWG. NO. WXCE6720-07		
设 计 PREPARED	梅昕瑶	2023.4.3	T-125001 Recirculating Exchanger				
审 核 REVIEWED	梅昕瑶	2023.4.3	INSULATION CLIP DETAIL DRAWING				
批 准 APPROVED	梅昕瑶	2023.4.3	比 例: SCALE	1:8	版 次: REV.	03	第 6 页 共 6 页 PAGE 6 OF 6

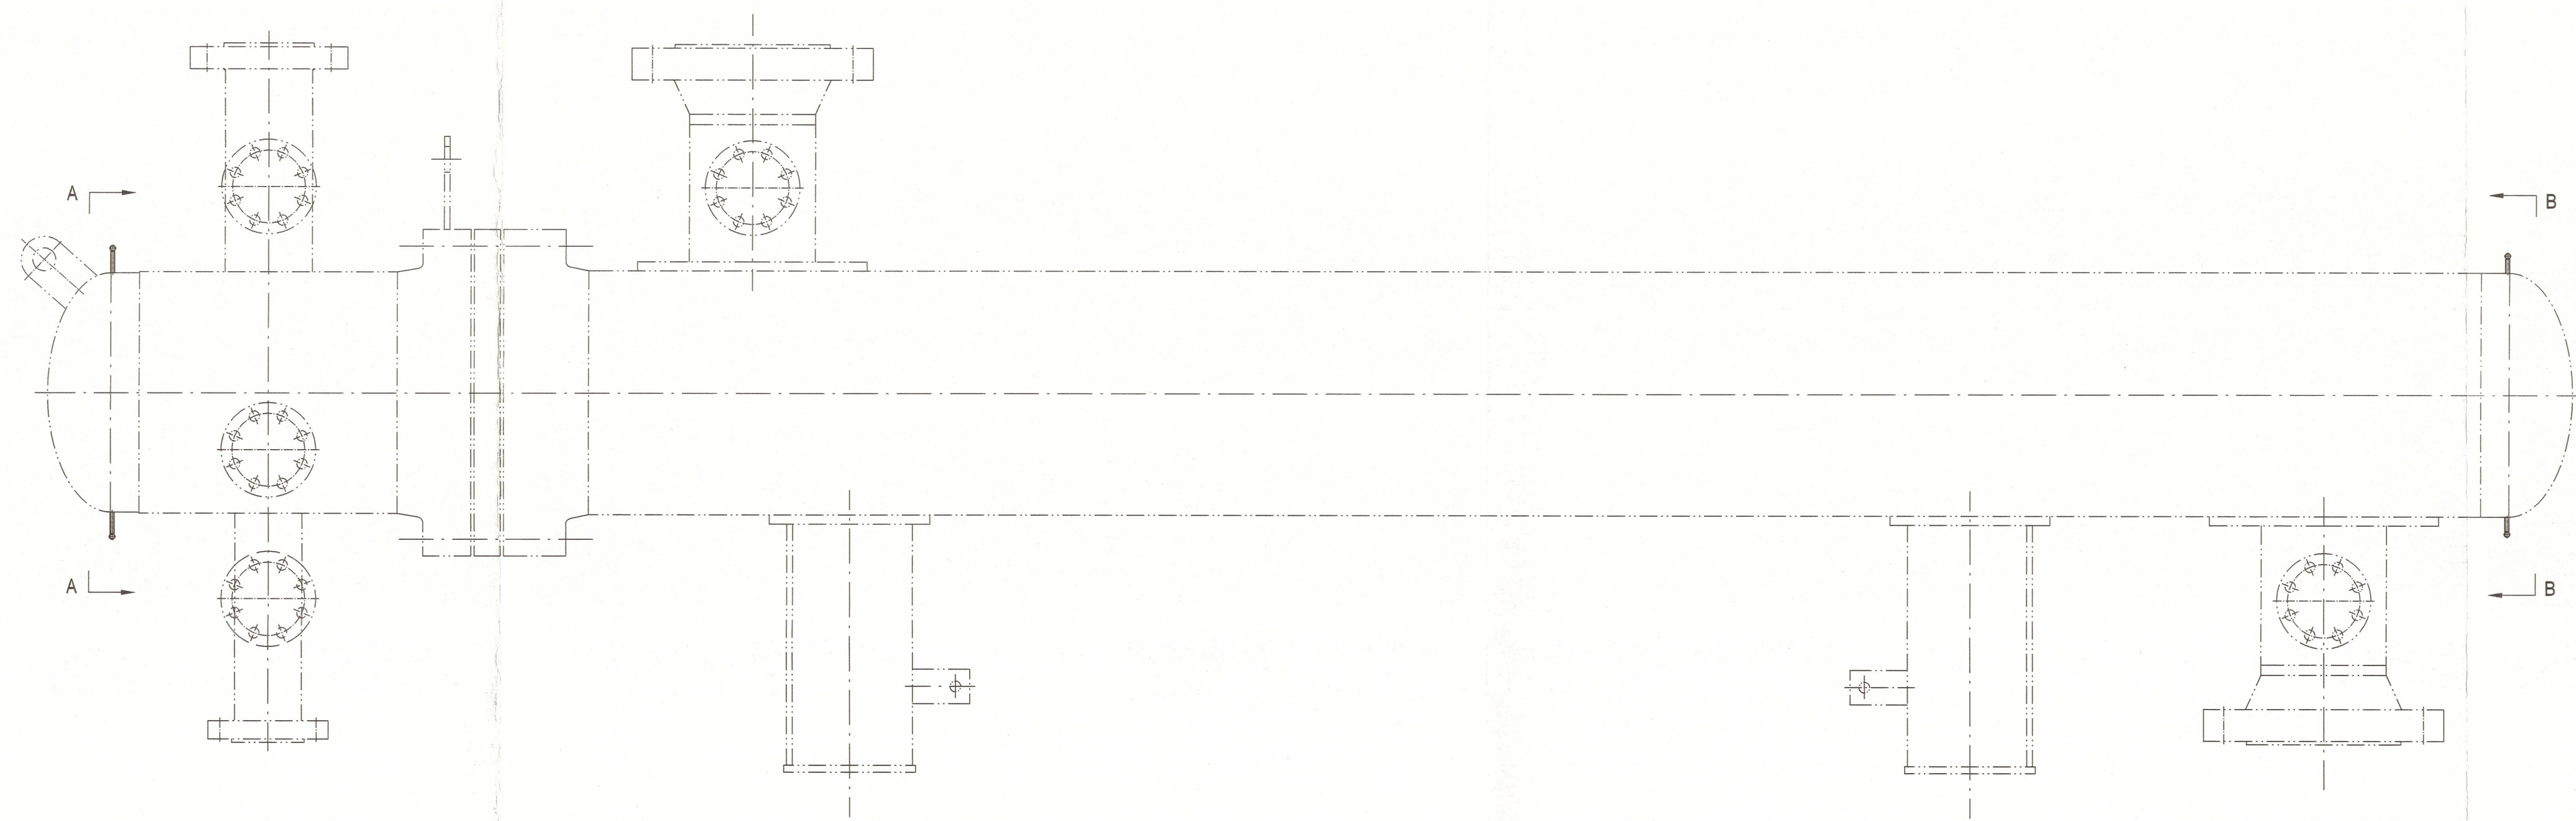