
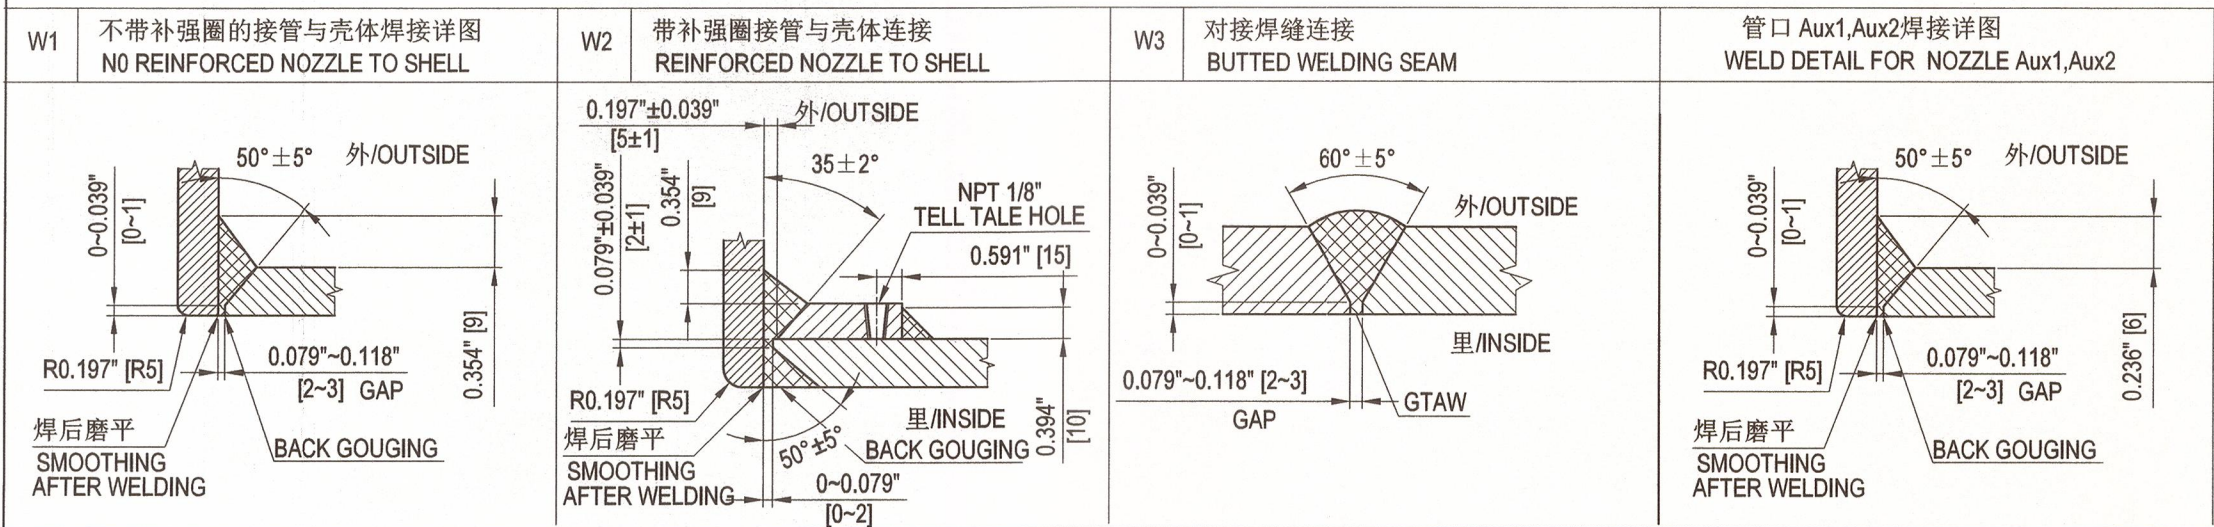
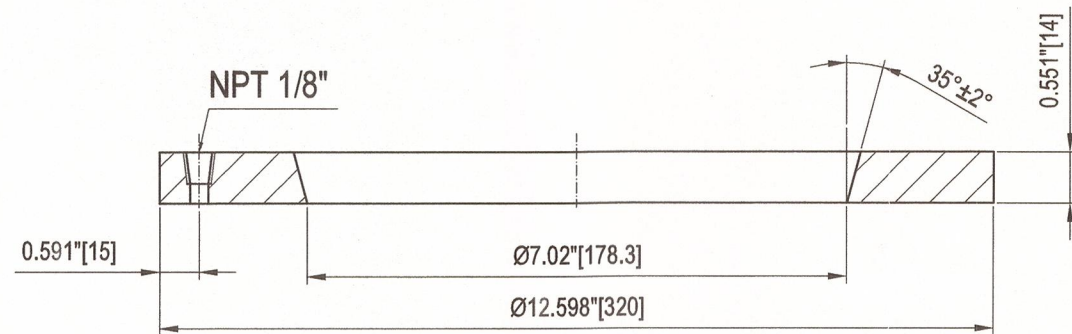


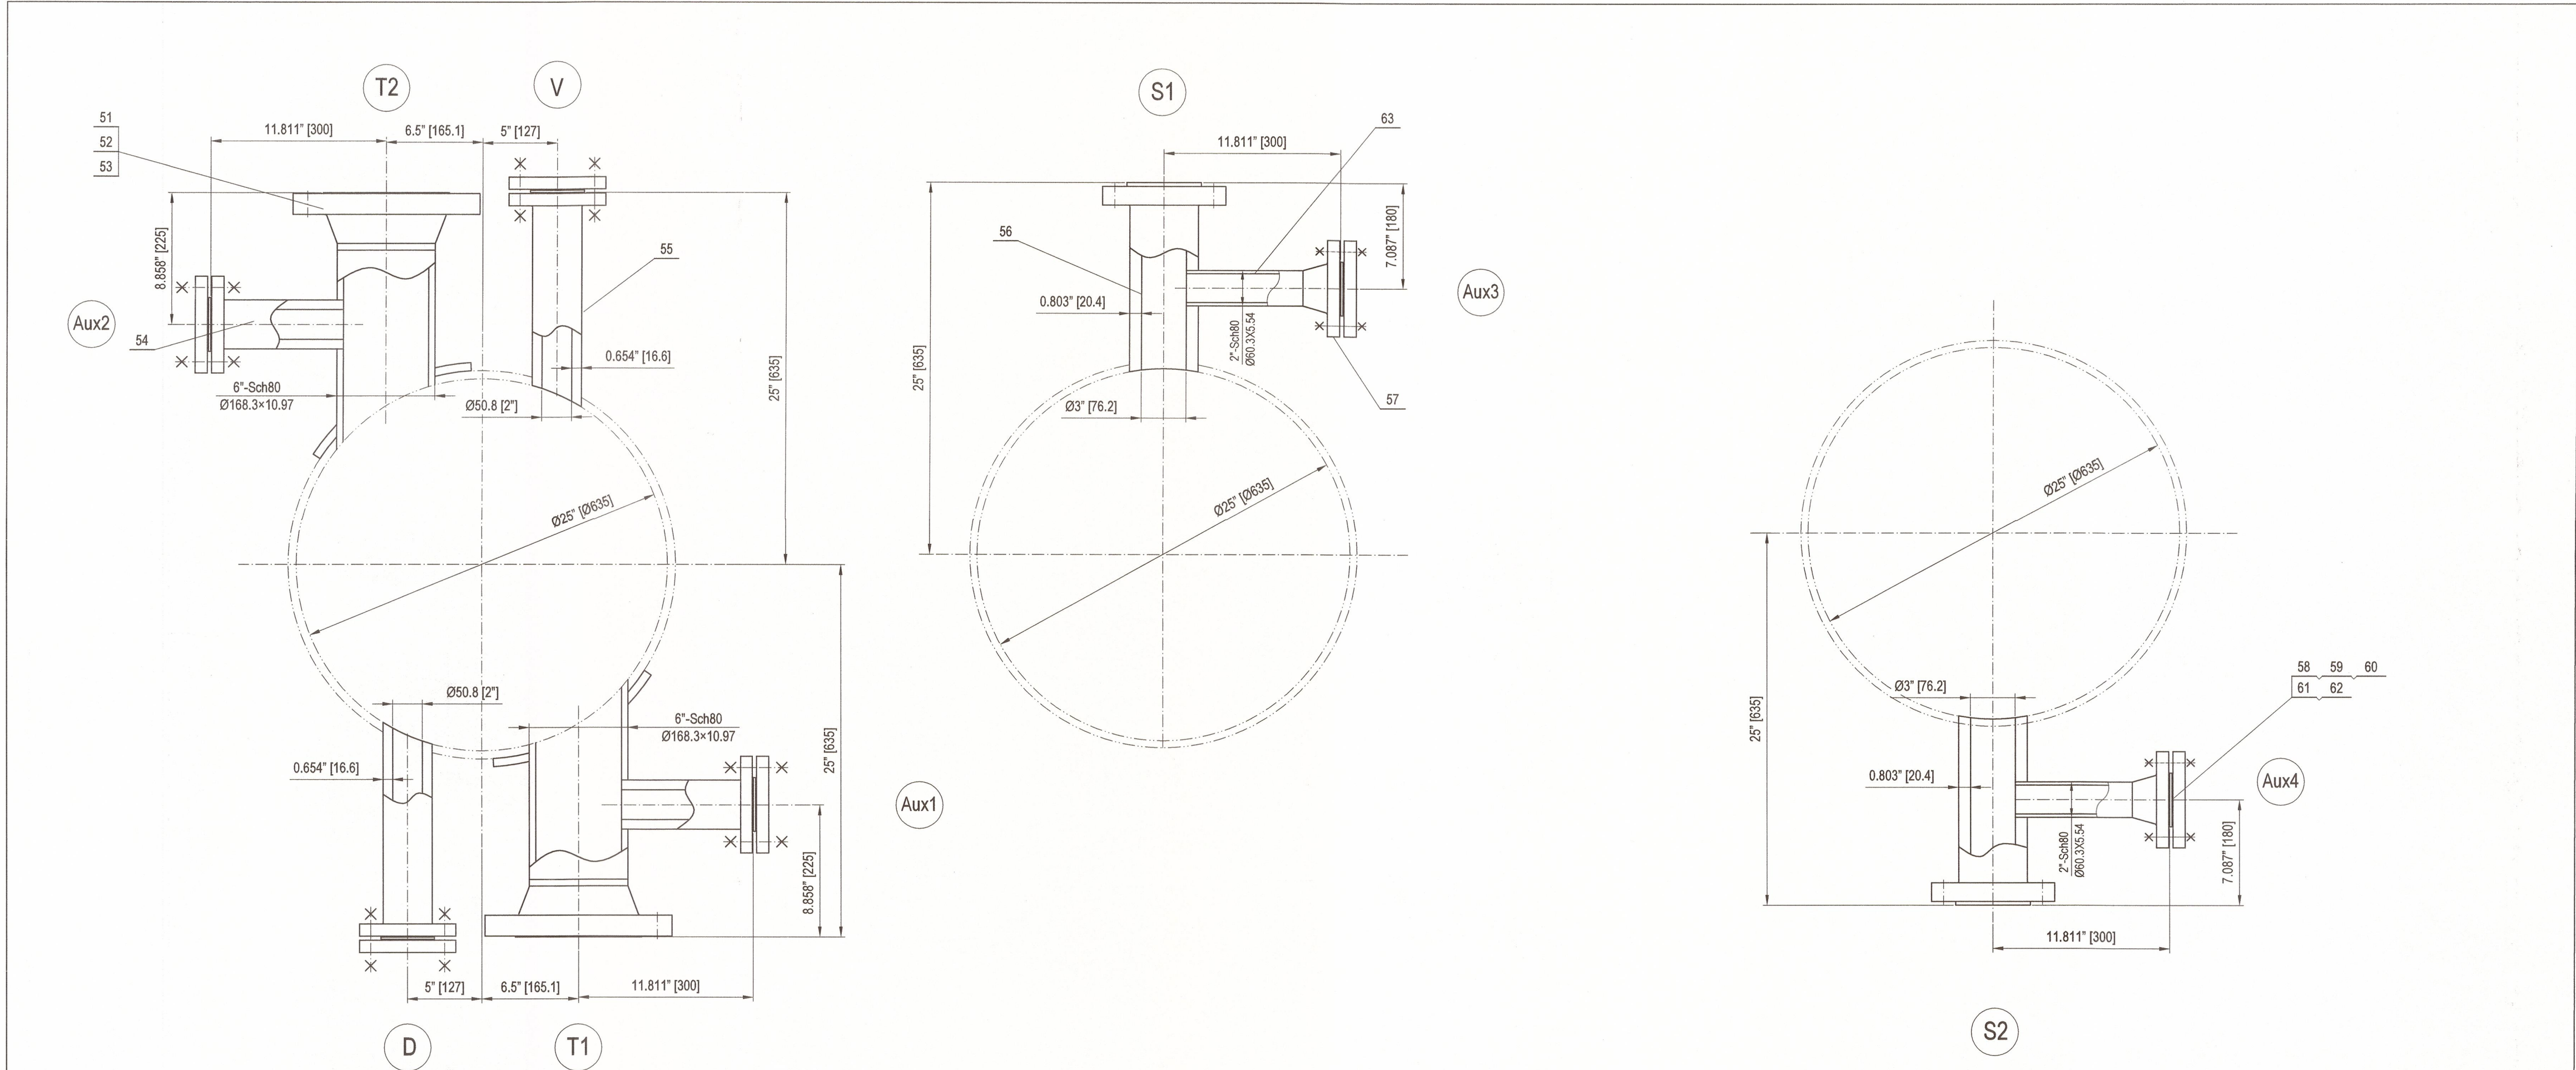

NOTE
1. 缠绕垫材料:金属带为SS316L;填充带为柔性石墨;外环为SS316L;内环为SS316L.
Spiral wound gasket graphite filler with SS316L winding, SS316L solid center ring and SS316L inner ring.

As Built

63		接管 Ø60.3X5.54 NOZZLE	2	SA-266 Gr.2N	1.5	3.0	NOZZLE Aux3,4
62	ASME PCC 1-2019 APPENDIX M	垫圈 5/8" WASHER	96+10	TYPE 1	/	/	NOZZLE V.D NOZZLE Aux1,2,3,4
61	ASME B18.2.2-2022	六角重型螺母 5/8"-11UNC-2B HEAVY HEX NUTS	192+20	SA-194 Gr.2H	/	/	NOZZLE V.D NOZZLE Aux1,2,3,4
60	ASME B18.2.1-2012 (R2021)	全螺纹螺栓 5/8"-11UNC-2A L=150 FULL THREADED STUD BOLTS	48+5	SA-193 Gr.B7	/	/	NOZZLE V.D NOZZLE Aux1,2,3,4
59	ASME B16.20-2017	缠绕垫 2"-300# RF SPIRAL WOUND	6+12	SEE NOTE 1		/	NOZZLE V.D NOZZLE Aux1,2,3,4
58	ASME B16.5-2017	法兰盖 BL 2"-300# RF FLANGE	6	SA-105N	3.6	21.6	NOZZLE V.D NOZZLE Aux1,2,3,4
57	ASME B16.5-2017	法兰 WN 2"-300# RF Sch80 FLANGE	2	SA-105N	3.6	7.2	NOZZLE Aux3,4
56	ASME B16.5-2017	法兰 LWN 3"-600# RF B=76.2 FLANGE	2	SA-105N	9.08	18.2	NOZZLE S1,S2
55	ASME B16.5-2017	法兰 LWN 2"-300# RF B=50.8 FLANGE	2	SA-105N	10.5	21.0	NOZZLE V.D
54	ASME B16.5-2017	法兰 LWN 2"-300# RF B=50.8 FLANGE	2	SA-105N	8.4	16.8	NOZZLE Aux1,2
53		补强圈 t=14 REINFORCING PAD	2	SA-516 Gr.70N	5.6	11.2	NOZZLE T1,T2
52	ASME B16.5-2017	法兰 WN 6"-300# RF B=146.36 FLANGE	2	SA-105N	21.79	43.6	NOZZLE T1,T2
51		接管 Ø168.3×10.97 PIPE	2	SA-266 Gr.2N	13.6	27.2	NOZZLE T1,T2

件号 PART NO.	图号或标准号 DWG.NO.OR STD.NO.	名称 DESIGNATION	数量 QTY.	材料 MATERIAL	单重 重量 (kg) WEIGHT	备注 REMARKS
-------------------	-----------------------------	-------------------	------------	----------------	-------------------------	---------------

AIR PRODUCTS			FLUOR		
Air Products Project Number		EN207123	Fluor Project Number		A8KM
Project Name		World Energy Renew Utilities US7L	RFQ No.		A8KM-4-403-RQ
Purchase Order Number		4505600575	PO/Contract No		A8KM-4-403-PO-6
Air Products Open Text document number		EN207123-WUXI-9V3-00155	Project Area		Utilities
Client		WORLD ENERGY PARAMOUNT	Client Doc No:		
05	竣工版/AS BUILT	Hu Wenchao	Shengfang Zhao	Kevin Yang	27-Mar-23
04	供批准/ISSUED FOR APPROVAL	Hu Wenchao	Shengfang Zhao	Kevin Yang	17-Nov-22
03	供批准/ISSUED FOR APPROVAL	Hu Wenchao	Shengfang Zhao	Kevin Yang	13-Sep-22
02	供批准/ISSUED FOR APPROVAL	Hu Wenchao	Shengfang Zhao	Kevin Yang	16-Aug-22
01	供批准/ISSUED FOR APPROVAL	Hu Wenchao	Shengfang Zhao	Kevin Yang	16-Jun-22
版次 REV.	版次说明/DESCRIPTION	设计/PREPARED	审核/REVIEWED	批准/APPROVED	日期/DATE

WCE 无锡化工装备股份有限公司 WUXI CHEMICAL EQUIPMENT CO., LTD.			设计项目 DESIGN ITEM World Energy Renewables Project	
设计 PREPARED 胡文超			设计阶段 DESIGN PHASE 详细设计 Detail Design	
审核 REVIEWED 赵胜芳			设备位号 ITEM NO. 18-X-1810	
批准 APPROVED			图号 DWG. NO. WXCE6721-03	
比例: NA SCALE			版次: 05 REV.	
			第 1 页 共 1 页 PAGE 1 OF 1	