
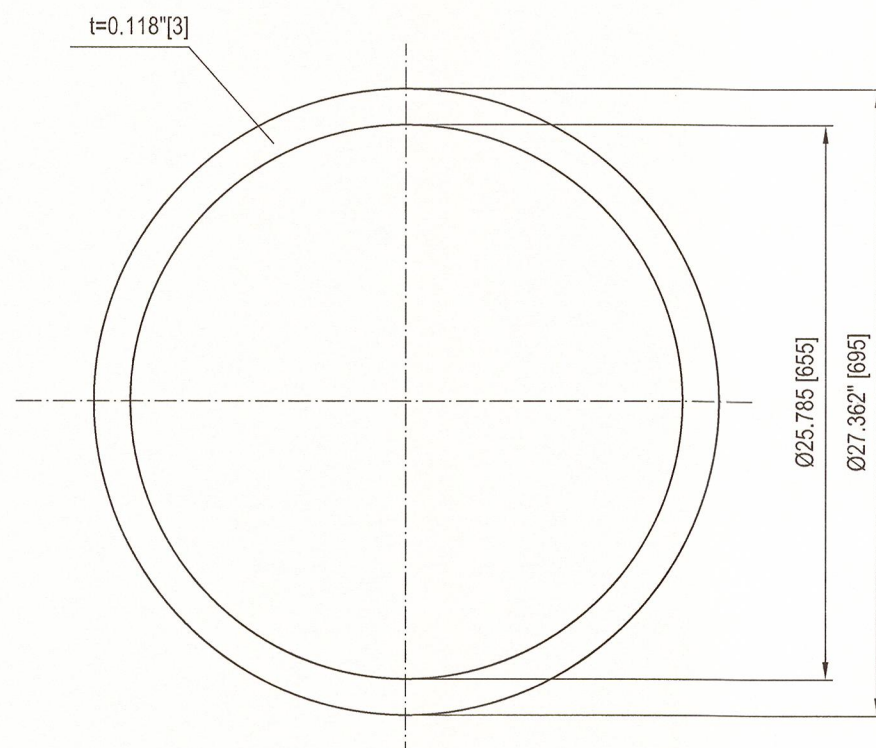


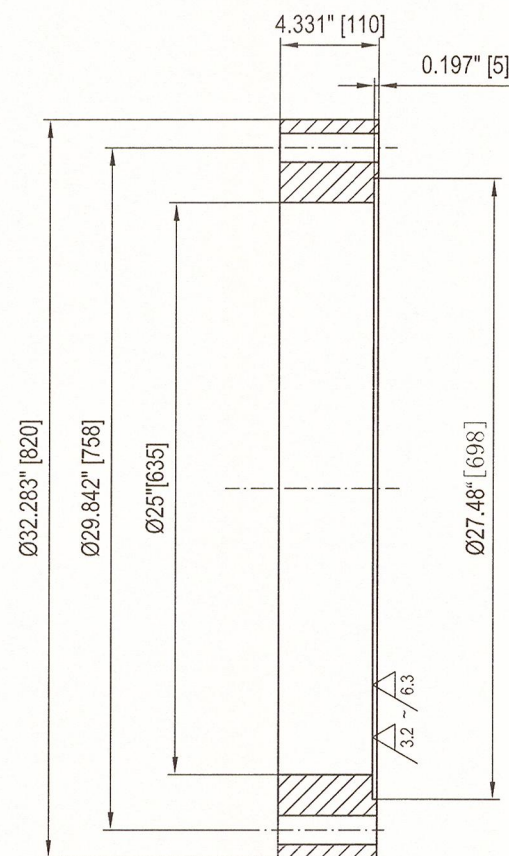

As Built

112		试压垫片 TEST GASKET	1	PTFE		/	
111		试压法兰 TEST RING	1	SA-266 Gr.2N		158	
件 号 PART NO.	图号或标准号 DWG.NO.OR STD.NO.	名 称 DESIGNATION	数量 QTY.	材 料 MATERIAL	单 EACH	总 TOTAL	备 注 REMARKS
					重量 (kg)	WEIGHT	
AIR PRODUCTS			FLUOR				
Air Products Project Number		EN207123	Fluor Project Number		A8KM		
Project Name		World Energy Renew Utilities US7L	RFQ No.		A8KM-4-403		
Purchase Order Number		4505600575	PO/Contract No		A8KM-4-403-PO-6		
Air Products Open Text document number		EN207123-WUXI-9V3-00155	Project Area		Utilities		
Client		WORLD ENERGY PARAMOUNT	Client Doc No:				
04	竣工版/AS BUILT		Hu Wenchao	Shengfang Zhao	Kevin Yang	27-Mar-23	
03	供批准/ ISSUED FOR APPROVAL		Hu Wenchao	Shengfang Zhao	Kevin Yang	17-Nov-22	
02	供批准/ ISSUED FOR APPROVAL		Hu Wenchao	Shengfang Zhao	Kevin Yang	13-Sep-22	
01	供批准/ ISSUED FOR APPROVAL		Hu Wenchao	Shengfang Zhao	Kevin Yang	16-Aug-22	
版次 REV.	版次说明/DESCRIPTION		设计/PREPARED	审核/REVIEWED	批准/APPROVED	日期/DATE	
本图纸版权为无锡化工装备股份有限公司财产,未经本公司许可不得转让或复制给第三方. The copyright of this drawing is the property of China Wuxi Chemical Equipment Co.,Ltd.(WCE),unauthorized disclosure or duplication to the third party is not permitted.							
WCE 无锡化工装备股份有限公司 WUXI CHEMICAL EQUIPMENT CO., LTD.					设计项目 DESIGN ITEM	World Energy Renewables Project	
					设计阶段 DESIGN PHASE	详细设计 Detail Design	
设 计 PREPARED	胡文超	2021.1.27	Caustic Dilution Cooler TEST RING DETAIL DRAWING		设备位号 ITEM NO.	18-X-1810	
审 核 REVIEWED	张永强	2023.3.27			图 号 DWG. NO.	WXCE6721-06	
批 准 APPROVED		2023.3.27	比 例: SCALE	1:8	版 次: REV.	04	第 1 页 共 1 页 PAGE 1 OF 1