


标准铭牌详图
DETAIL OF STANDARD NAME PLATE

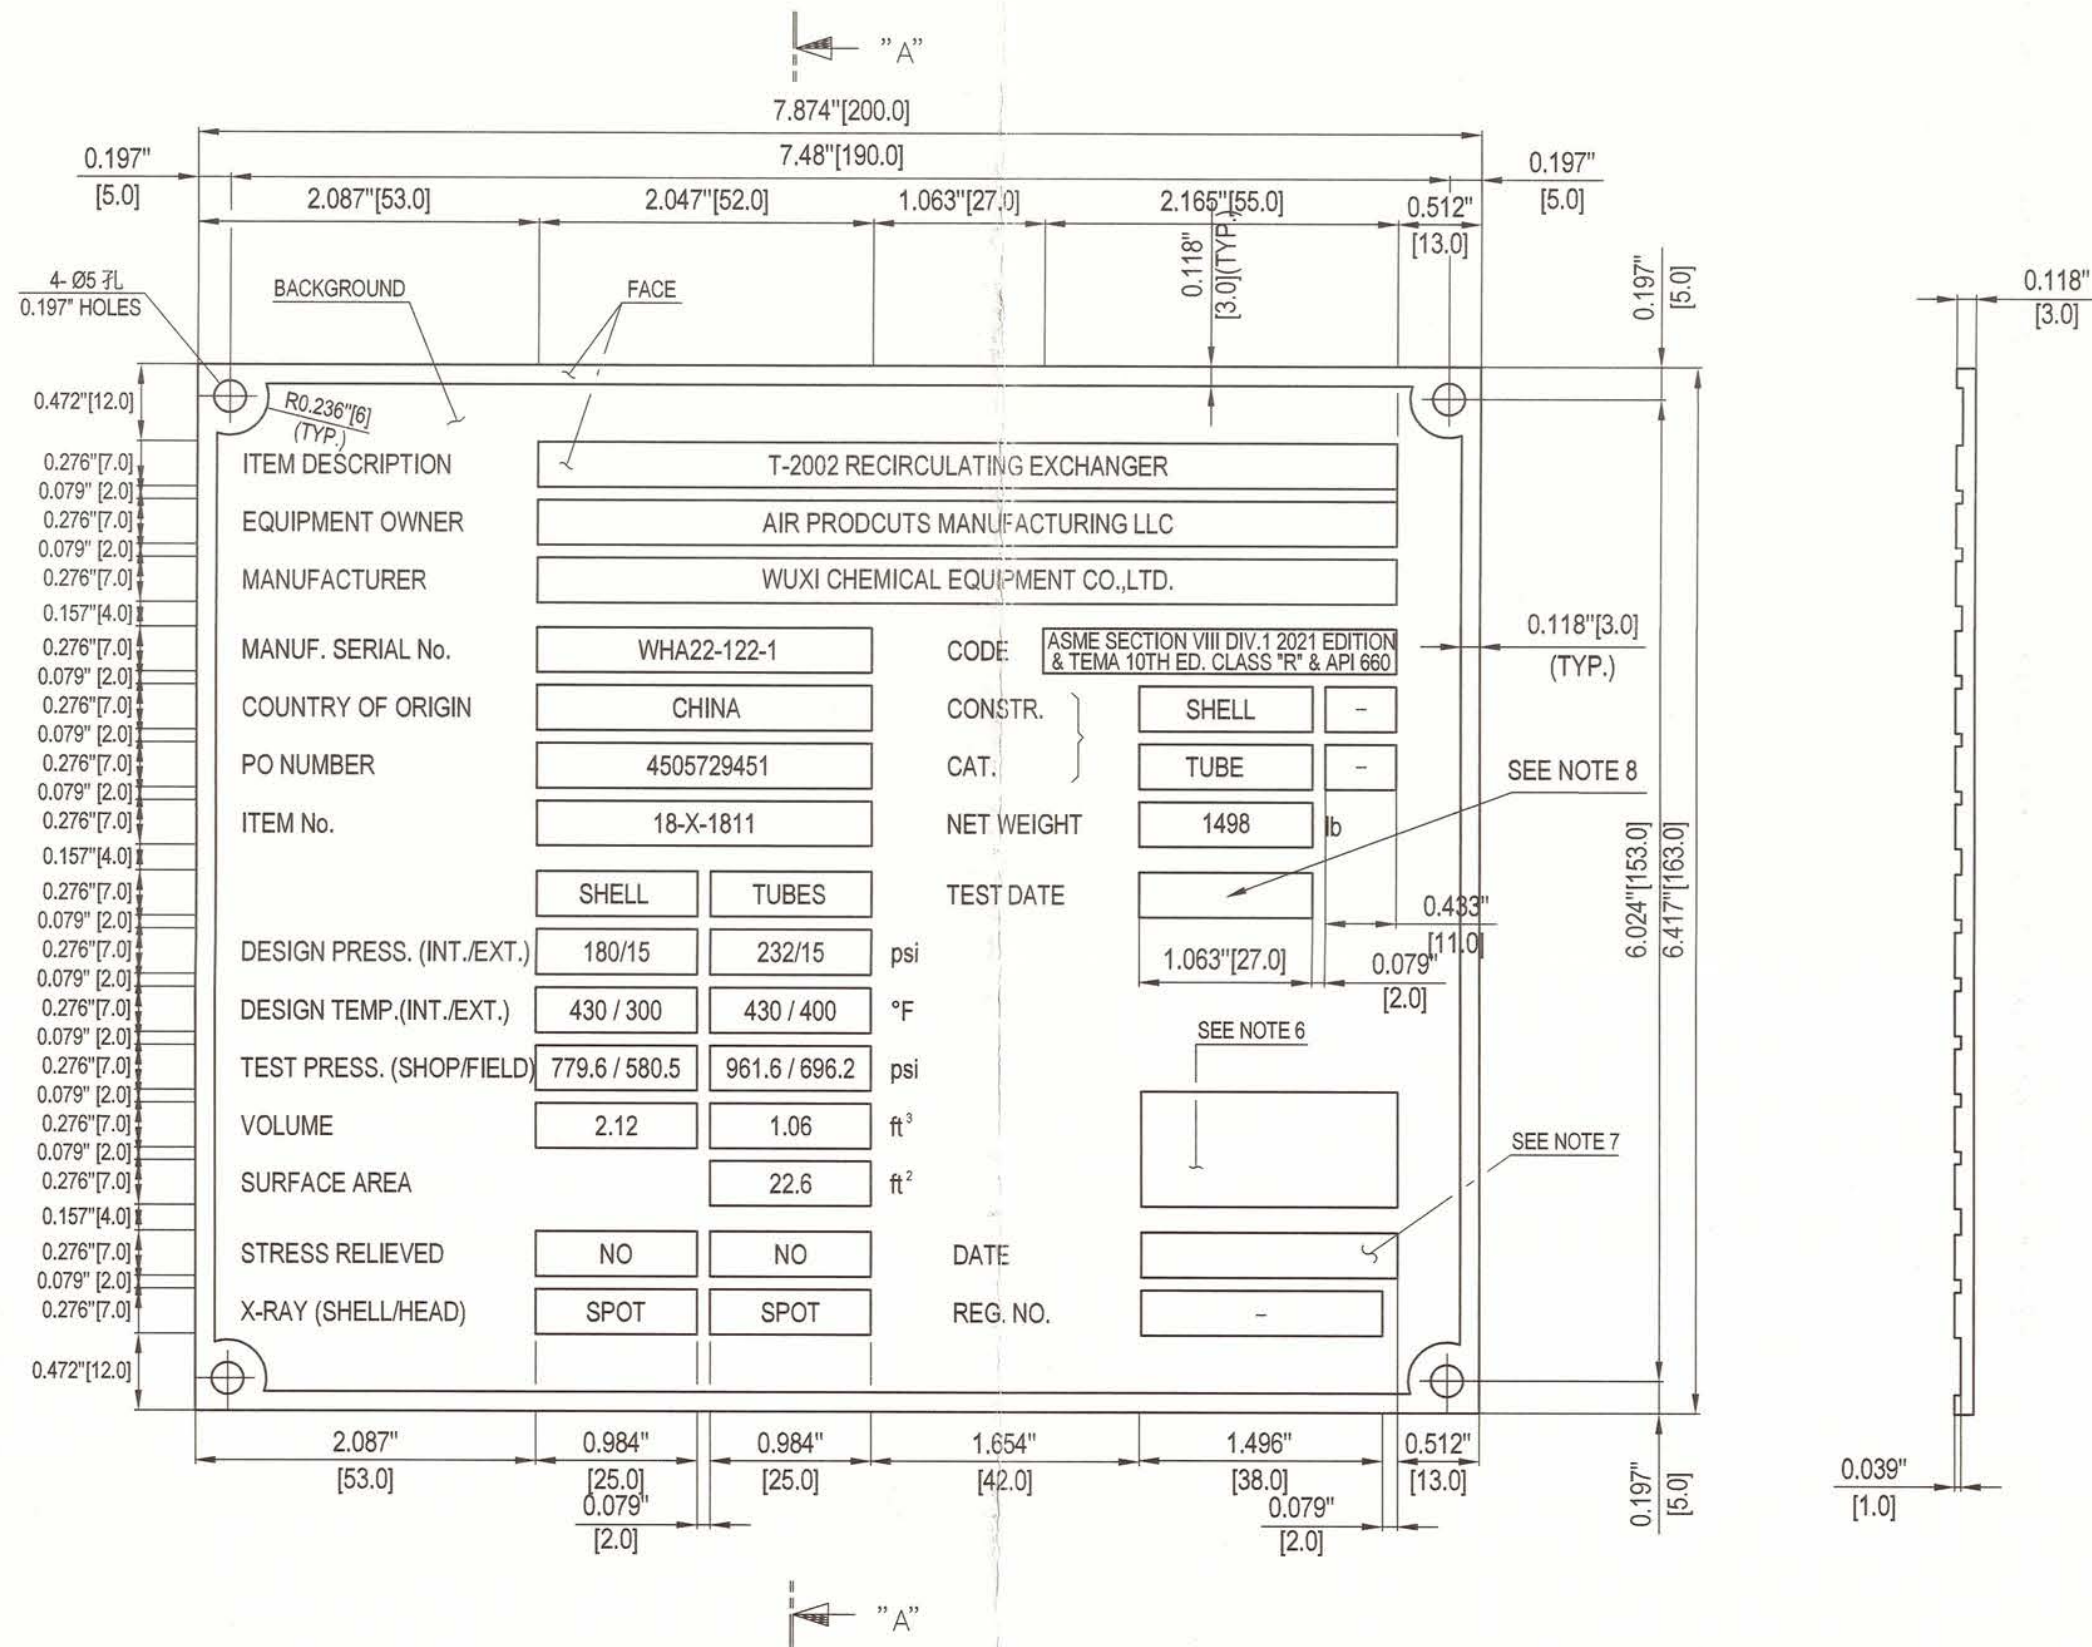

注:

- 除注明外, 所有尺寸均以英制为准, 括号外为英制尺寸, 括号内为米制尺寸。
- 完成后: 铭牌表面抛光处理包括采用铸印字, 背影凸起, 并涂上黑色油漆。
- 日期: 抛光表面要插入的日期 (英文)。标志可用蚀刻或模压方法标在铭牌上, 标志字符高度不小于0.157"[4mm], 字符深度不少于0.004"[0.1mm]。
- 铭牌位置见设备装配图。
- 水压试验后由AI和质量控制检验员一起进行钢印。

*1: NB *2:

- 批准钢印空间。
- 批准日期: (示例: 2019年3月1日)
- 试验日期指压力试验日期。
- REG. NO.: 注册号。

NOTES

- ALL DIMENSIONS SHALL BE IN US CUSTOMARY UNIT AS PRIMARY UNIT AND METRIC UNIT SHOWN IN BRACKET, UNLESS OTHERWISE SPECIFIED.
- FINISH: "FACE" MACHINED AND POLISHED INCLUDING CAST LETTERING. BACKGROUND KNURLED AND PAINTED BLACK.
- DATE: DATE ON POLISHED SURFACE IS TO BE INSERTED (IN THE ENGLISH LANGUAGE) BY MEANS OF ENGRAVING OR HARD STAMPING AND MUST BE CLEARLY LEGIBLE. THE HEIGHT OF THE LETTERING SHOULD BE APPROX. 0.157"[4mm]. THE DEPTH OF THE LETTERING SHOULD BE APPROX. 0.004"[0.1mm].





- FOR NAME PLATE LOCATION, SEE ASS'Y DWG. OF EQUIPMENT
- STAMPING SHALL BE MADE BY Q.C INSPECTOR AFTER HYDROSTATIC TEST WITH CONCURRENCE OF A.I

*1: NB *2:

- SPACE FOR AUTHORITY APPROVAL STAMP.
- DATE OF AUTHORITY APPROVAL. (EXAMPLE: 01 MAR 2019)
- TEST DATE MEANS DATE OF PRESSURE TEST.
- REG. NO.: REGISTRATION NUMBER.
- LETTERS AND FIGURES ON ASME NAME PLATES SHALL NOT BE LESS THAN 0.157" (4 MM) HIGH.

SECTION "A"- "A"

ASME铭牌详图
DETAIL OF ASME NAME PLATE

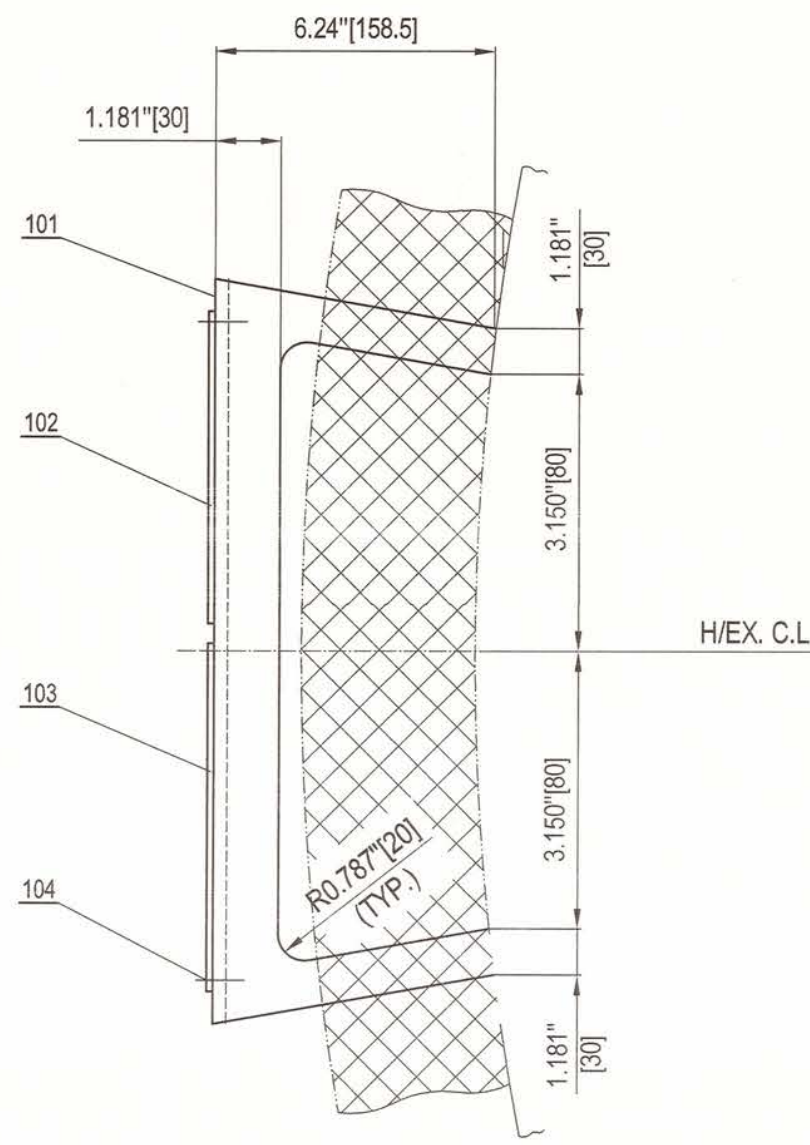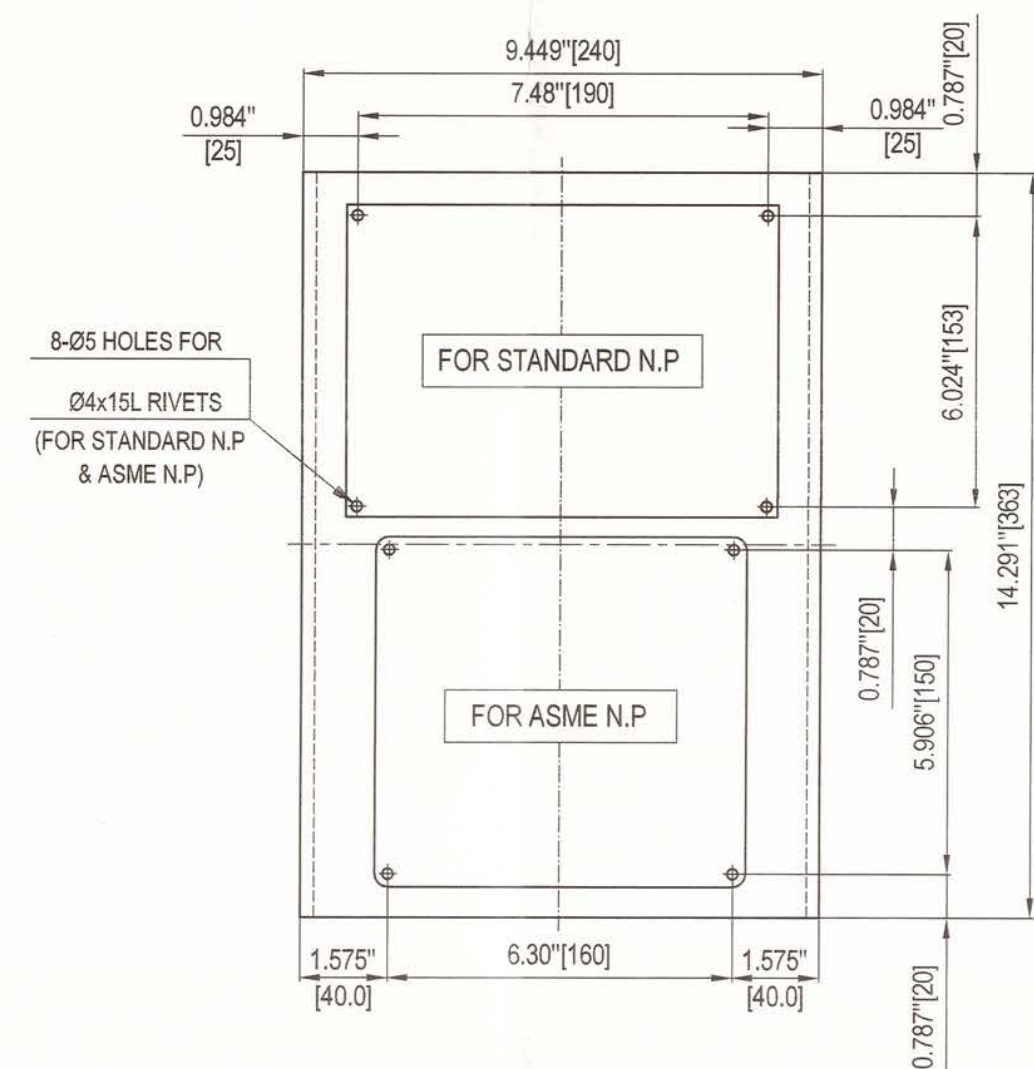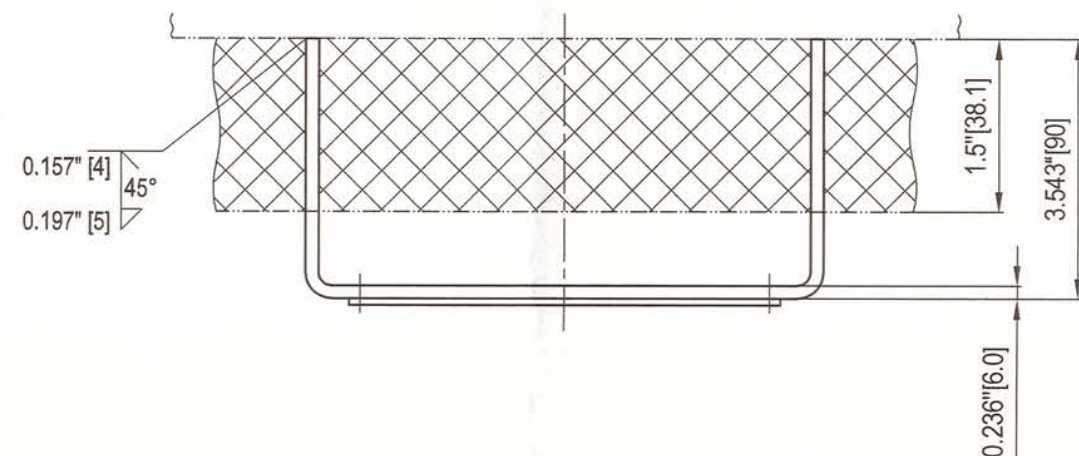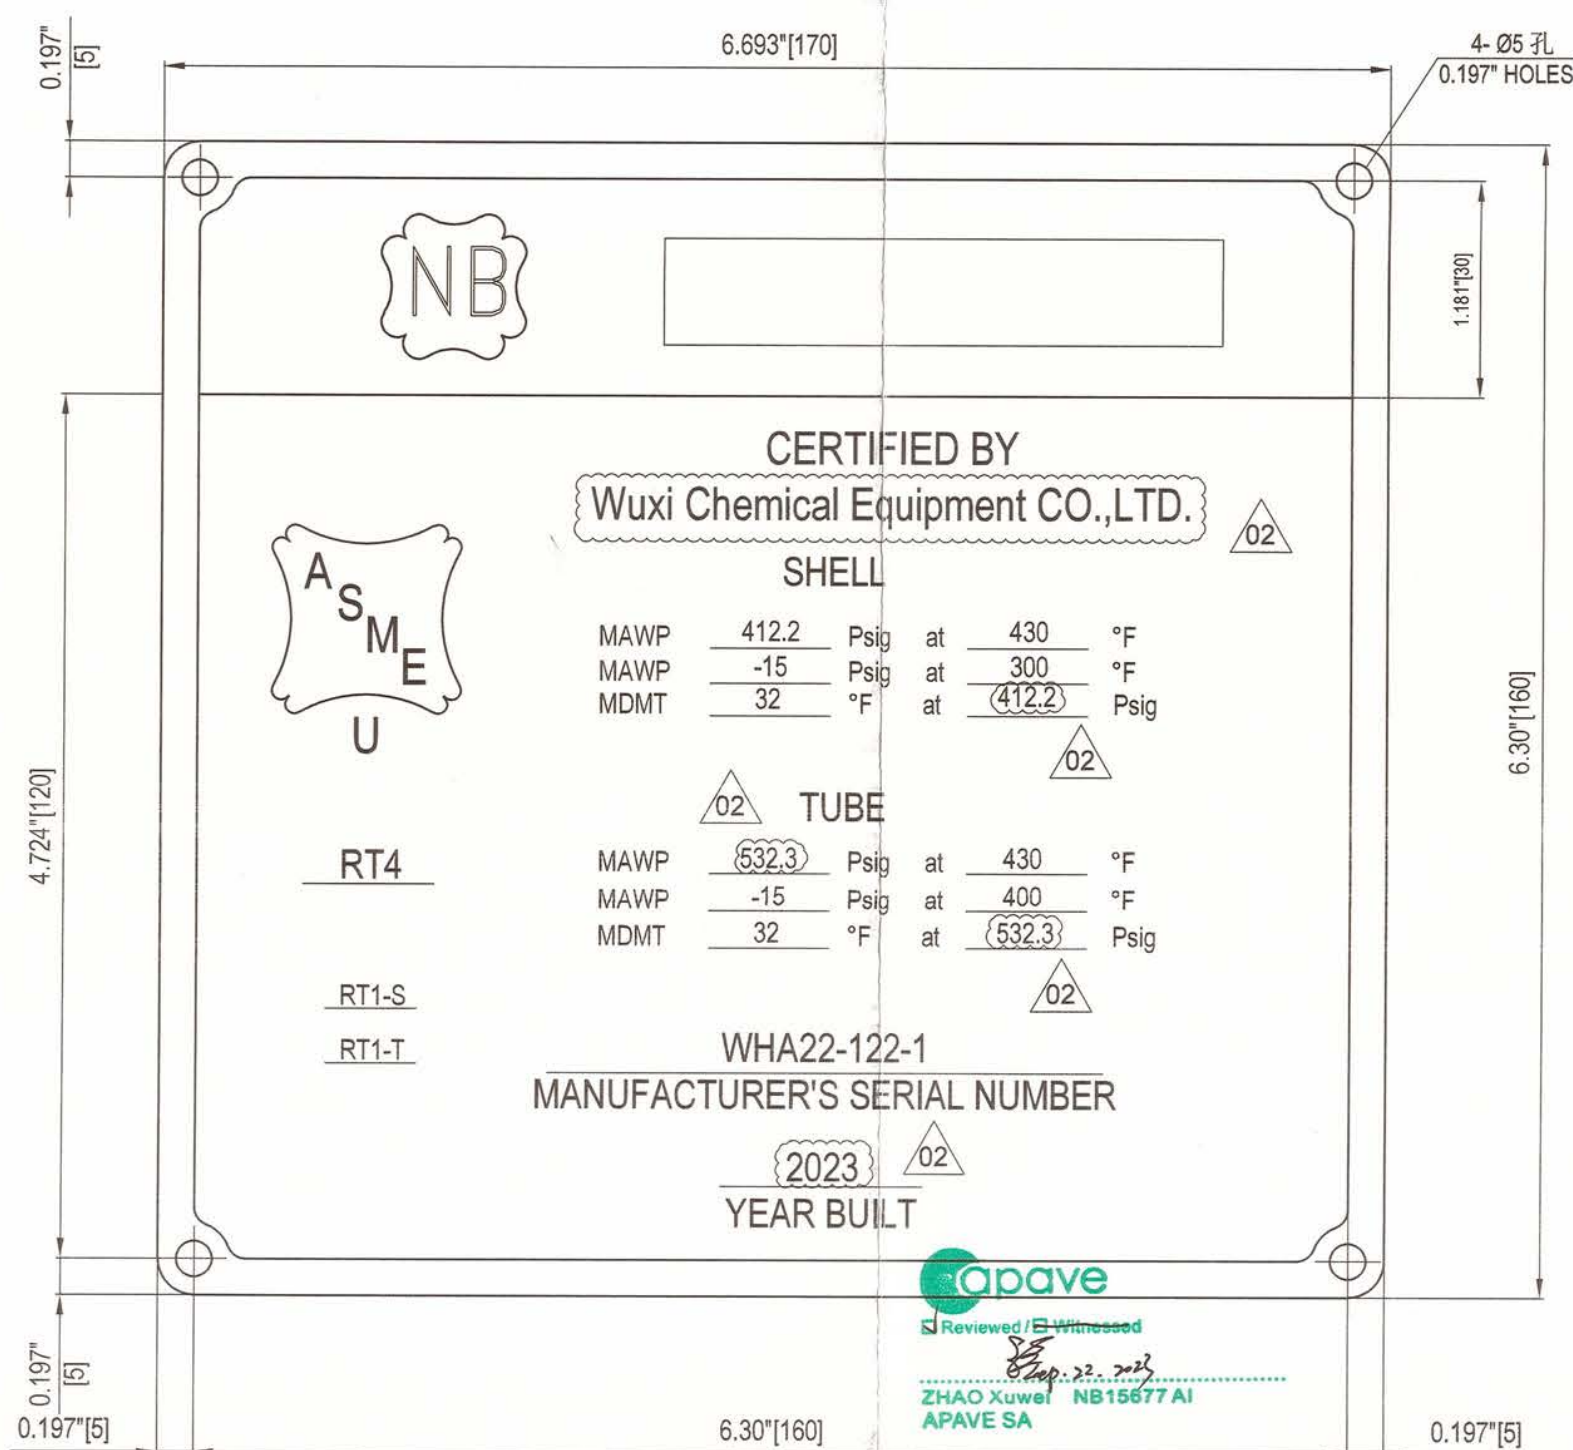

104	铆钉 Ø4X14 RIVET	8	SS304		/	
103	ASME铭牌 t=3 ASME NAMEPLATE	1	SS304		0.4	
102	标准铭牌 t=3 STANDARD NAMEPLATE	1	SS304		0.7	
101	支架 t=6 BRACKET	1	SA-240 S32205		3.9	
件号 PART NO.	图号或标准号 DWG. OR STD. NO.	名称 DESCRIPTION	数量 QTY.	材料 MATERIAL	单件EACH重量 WT. (kg)	总计SUM REMARK

						
Air Products Project Number		EN207131	Fluor Project Number		A8KM	
Project Name		World Energy Renewables Project	RFQ No.		A8KM-4-412-RQ	
Purchase Order Number		4505729451	PO/Contract No		A8KM-4-412-PO-1	
Air Products Open Text document number		EN207131-WUXI-9V3-00026	Project Area		Utilities	
Client		WORLD ENERGY PARAMOUNT	Client Doc No:			
D3	竣工图/ AS BUILT		Wenchao Hu	Shengfang Zhao	Kevin Yang	12-May-23
D2	供批准/ ISSUED FOR APPROVAL		WenChao Hu	Shengfang Zhao	Kevin Yang	17-Feb-23
D1	供批准/ ISSUED FOR APPROVAL		WenChao Hu	Shengfang Zhao	Kevin Yang	17-Oct-22
D0	供批准/ ISSUED FOR APPROVAL		WenChao Hu	Shengfang Zhao	Kevin Yang	30-Jun-22
版本/ REV	版本说明/ DESCRIPTION		设计/ PREPARED	审核/ REVIEWED	批准/ APPROVED	日期/ DATE

WCE 无锡化工装备股份有限公司 WUXI CHEMICAL EQUIPMENT CO., LTD.		设计项目 DESIGN ITEM	World Energy Renewables Project		
设计阶段 DESIGN PHASE		详细设计 Detail Design			
设备位号 ITEM NO.		18-X-1811			
图号 DWG. NO.		WXCE6884-05			
设计 PREPARED		王超超			
审核 REVIEWED		王超超			
批准 APPROVED		王超超			
比例 SCALE		1:6	版次 REV.		03
			第 1 页 共 1 页 PAGE 1 OF 1		