
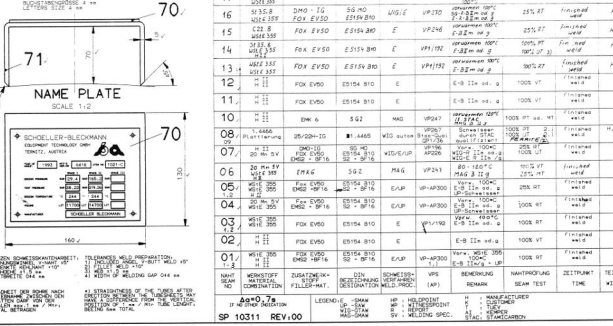
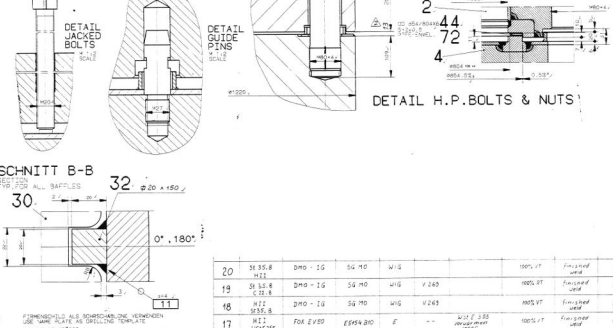
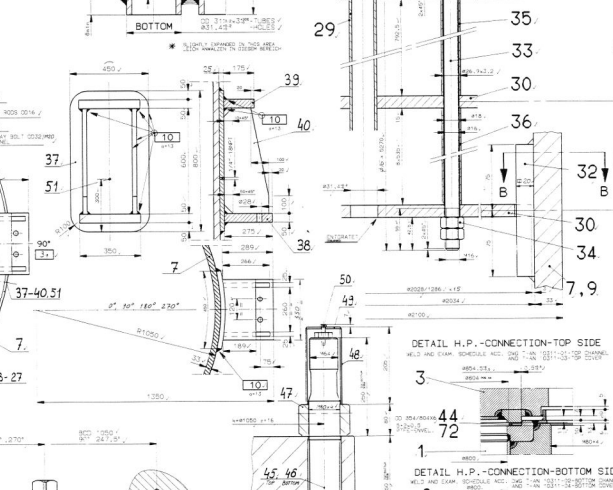



ANZAHL	GRÖÖÖ	TÖV: STAMICARBON-IFI
1	108900	123600


BEZUGSGRÖÖÖ	RAUM I	RAUM II
...

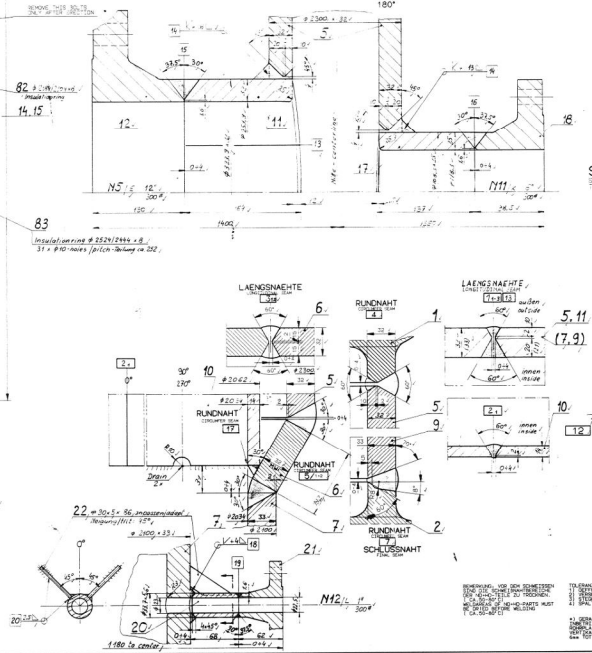


NO.	DATE	REVISION	BY	CHK.	APP.	DESCRIPTION
1

NO.	DATE	REVISION	BY	CHK.	APP.	DESCRIPTION
1



SCHÖLLER-BLOCKMANN APPARATE-TECHNIK GMBH
H.P. STRIPPER T-AN10311
SP 10311 REV.00

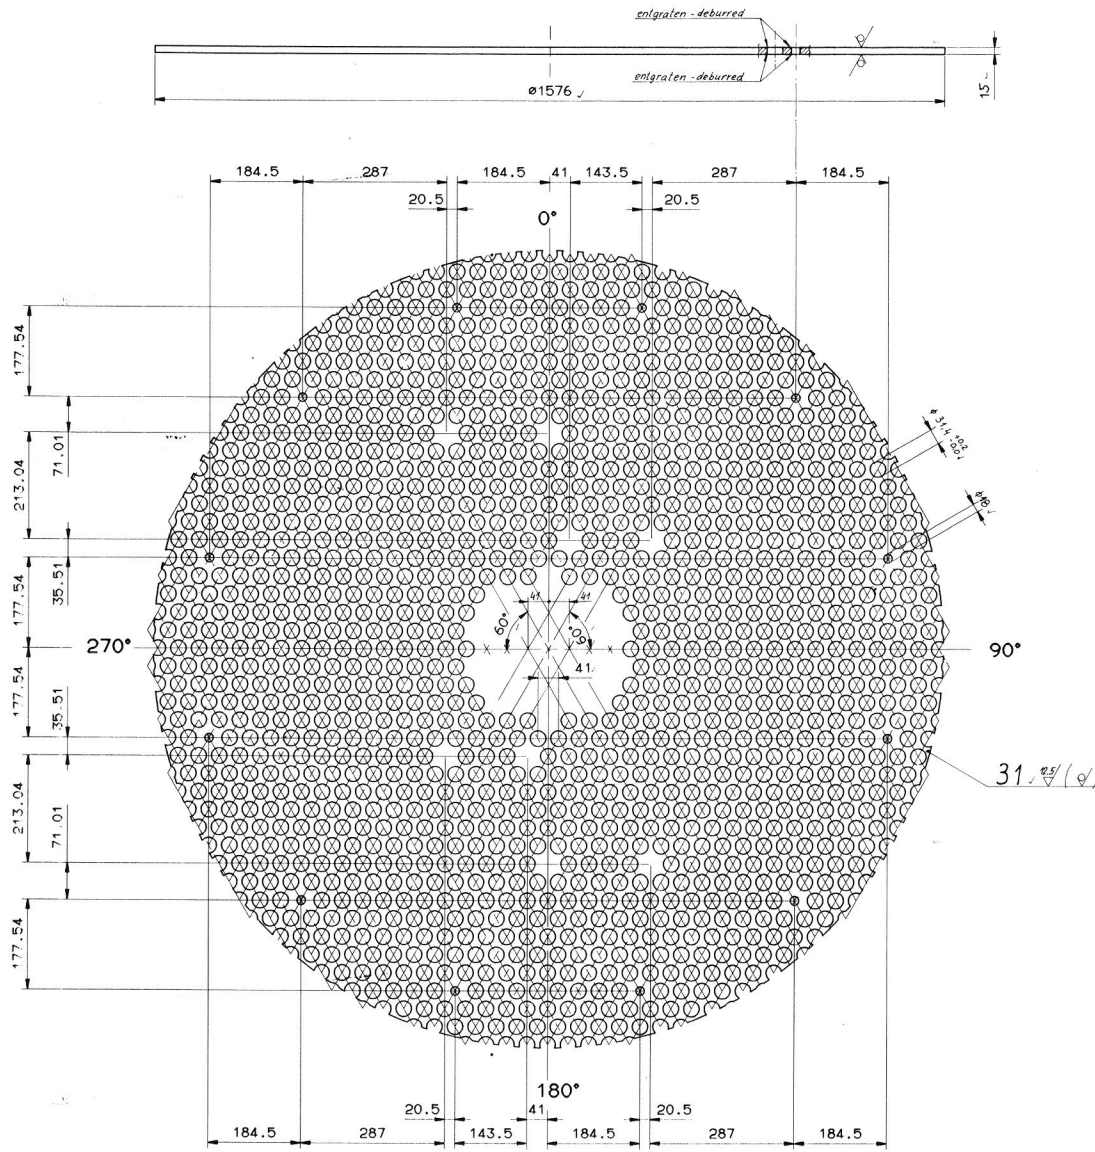

INDEX	ORIGINAL ISSUE	1998 13	SCHE	<i>Solo</i>	GERP. DATUM CHECK DATE	STB.
	ÄNDERUNG REVISION	DATUM DATE	NAME NAME	STG.	SCHEISS/TECH. GERP. WELDING CHECK	
DARLEGENDEISE UNTERLAGEN ADDITIONAL DOCUMENTS		JOB DOC. INDEX 215408				
FESTIGKEITBERECHNUNG STRESS CALCULATION	T-AN10311-B	STOCKLISTE PART LIST		215409		
STANDFESTIGKEITSNACHWEIS RELIABILITY ANALYSIS		RESERVE/TEILSTOCKLISTE SPARE PART LIST		215414		
KUNDE CLIENT	IRISH FERTILIZER IND. LTD IFI	KUNDEN AUFTRAGS Nr. 1 CLIENT ORDER NO. 1		P.O. X 210033/MFH		
KUNDEN PROJ. SPEZ. Nr. 1 CLIENT PROJ. SPEZ. NO. 1	STAC 66778/A	KUNDEN ZEICHNUMMER Nr. 1 CLIENT DRAW. NO. 1				
PROJ. POS. 1 PROJ. ITEM	1021-C	FABR. Nr. 1 MFG'S SERIAL NO. 1	6416	BALLHUR YEAR OF MANUFACTURE	1993	
<div style="display: flex; justify-content: space-between;"> <div> <p>123</p> <p>DESE ABWICHE MITH BEI ANNAHE RESERVOIR GERÜCKT! THIS DIMENSION WILL BE ESSENTIALLY OUTSIDE!</p> </div> <div> <p>UNTERSCHREIBEN SIGNATURE</p> <p>WELDMANUAL/GERÜCKT WELDING CHECK</p> </div> </div>						
<p>SCHÖLLER-BECKMANN APPARATE-TECHNIK - GMBH</p>				<p>GÜLTIG FÜR AUFTRAG MFG'S ORDER NO.</p> <p>512853</p>		
1992 GEZEICH. GEPROBT	NAME MALLNER	DATUM 06-25	STG. <i>Wimmer</i>	<p>REVISION</p> <p>00</p>		
MASSTAB SCALE	BENENNUNG DESCRIPTION		ZD. Nr. 1 DWG. NO. 1		<p>POS. : 31 UMLENKBLECH RAFFLE-DISC</p> <p>T-AN10311-18</p>	

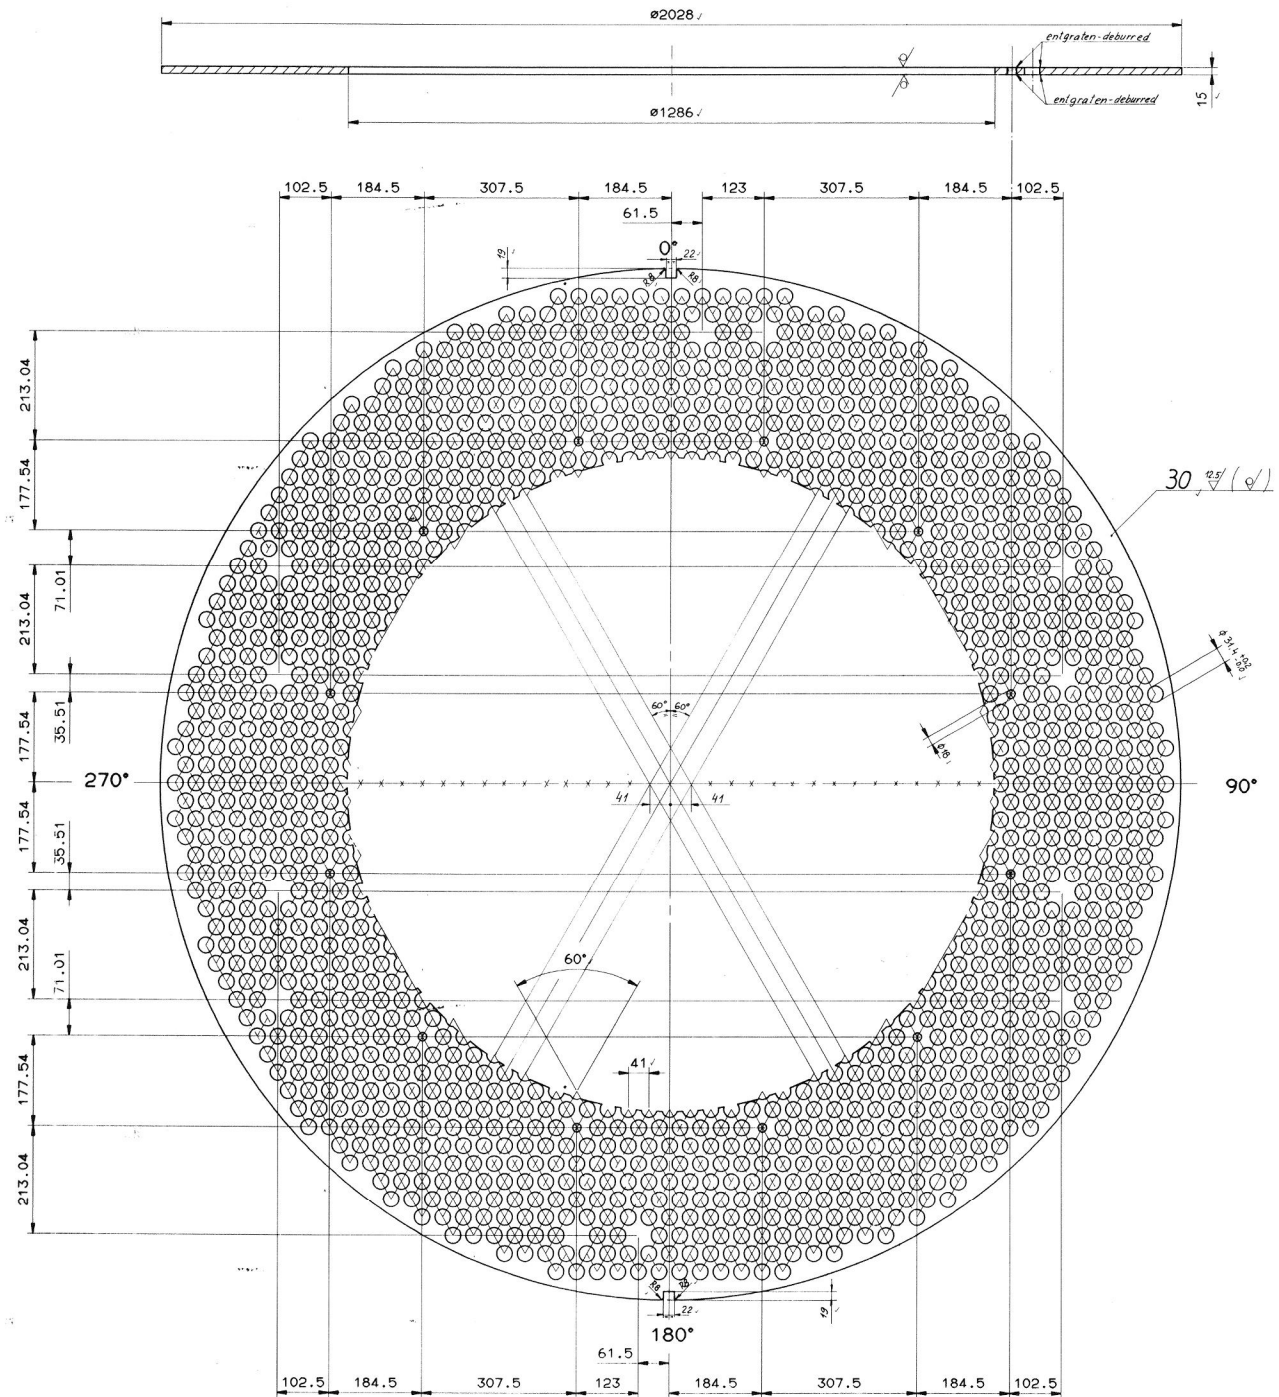



0 ORIGINAL ISSUE		9006 25	SCHWE	Schro		
INDEX	DATE	DATE	NAME	SIG.	DEPR. DATE	SIG.
INDEX	DATE	DATE	NAME	SIG.	DEPR. DATE	SIG.
DAZUGEHÖRIGE UNTERLAGEN		JOB DOC. INDEX 215408				
ADDITIONAL DOCUMENTS						
FESTIGKEITRECHNUNG	T-AN10311-B	STÜCKLISTE		215 409		
STANDFESTIGKEITSNACHWEIS		REPARTEILSTÜCKLISTE		215 4 44		
KUNDE	IRISH FERTILIZER IND. LTD	KUNDEN AUFTRAGS-Nr.:				
KUNDEN PROJ. SPEZ. Nr.:	IFI	KUNDEN AUFTRAGS-Nr.:		P.O. X 210033 / MAYIE		
KUNDEN PROJ. SPEZ. Nr.:	STAC 66378/A	KUNDEN ZEICHNUNGS-Nr.:				
PROJ. POS.:	1021-C	FABR. Nr.:	6416	BALLMÄß	1993	
PROJ. STW.:		WERK'S SERIAL. Nr.:		HERSTELL. JAHR		
[123] DIESE ANMAßE WERDEN MIT ABWÄHRE BEZÜCKSICHTIGT		
SCHÖLLER-BLECKMANN APPARATE-TECHNIK GMBH		SCHÖLLER-BLECKMANN APPARATE-TECHNIK GMBH		SCHÖLLER-BLECKMANN APPARATE-TECHNIK GMBH		
1992	NAME	DATUM	SIG.	GÜLTIG FÜR AUFTRAG		
GEZEICHN.	MALLNER	06-28		WERK'S ORDER NO		
GEPROBT	VENNER	08-23		WERK'S SERIAL. NO		
HAUPTSTAB		NACHRICHTUNG H.P. St. 1021-C		ZS. Nr.:		
SCALE		POS. : 30		REVISION		
1:5		UMLLENBLECH		00		
		BAFFLE-DOUGHNUT		512853		
				T-AN10311-17		

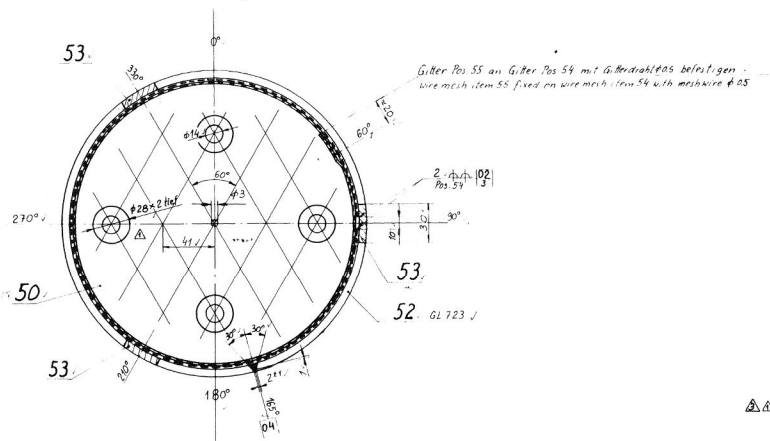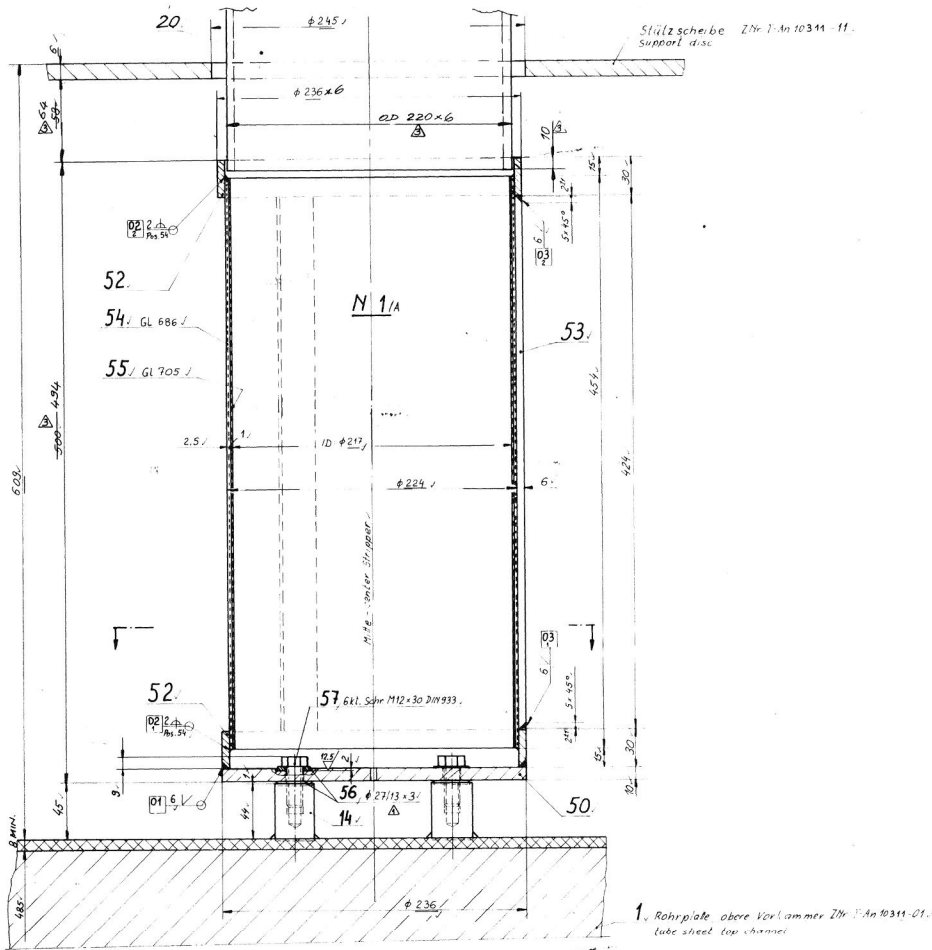


ITEM 51 - DELETED / DIM. CHANGES AS NOTED
 03 ACC. STAC. MAX 13270 STAC 2258 DAT. 3-NOV-92 (NOZZLE N1/A MODIFIED) 32.11.90
 VPS-NO CHANGED FROM 442 TO 4466 32.08.92 NUMBER 101
 01 2 gaskets for item 57, seam No.01 32.01.92 Walker N.L.
 01 100% V.T. 32.01.92 Walker N.L.

JOB DOK. INDEX 215408
 I-AN10311-B 215410
 215414
 IRISH FERTILIZER IND. LTD
 PO. X210083/MAY 90
 KUNDEN
 1021-C 6416 1993
 SCHÖLLER-BLECKMANN GMBH
 1992
 H.P. Stripper 1021-C
 512853
 DISTRIBUTORBOX NOZZLE N1/A
 T-AN10311-14
 DWG-C-1021-C-104

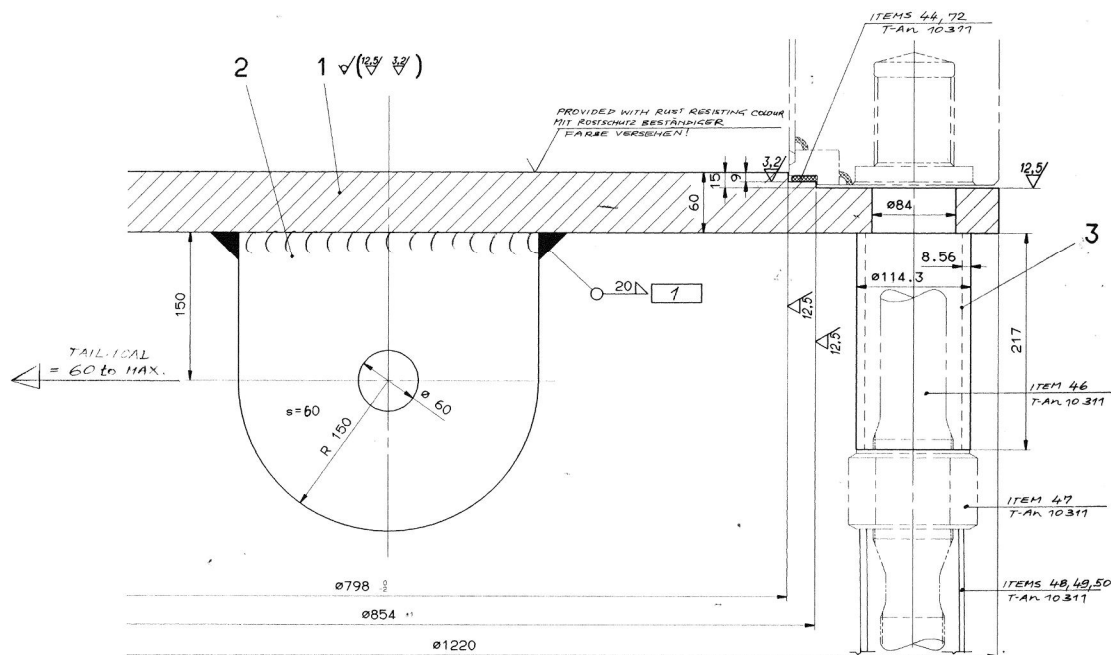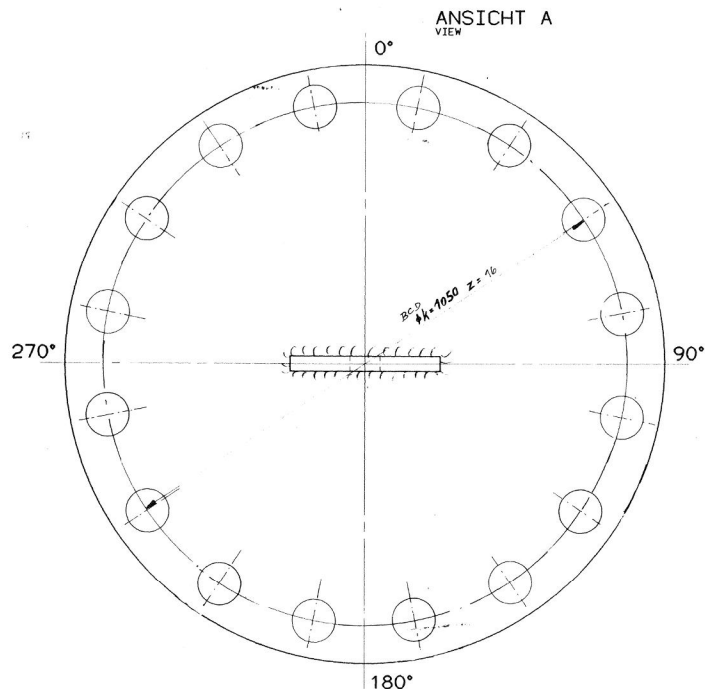



REMARK :
DUMMY COVER LUG : 60 to MAX.
ONLY FOR HORIZONTAL LIFTING AND TAILING OF THE VESSEL
AT BOTTOM SIDE FOR THE INSTALLATION IN THE FRAME!

BEWEHRUNG:
HEBEGASSE F. HEBEDECKEL : 60 to MAX.
NUR FÜR HORIZONTALS ANHEBEN UND NÄHGFÜHREN
DES BEHÄLTERS AUF DER UNTERSEITE FÜR DIE
MONTAGE IM STAHLGERÜST!

0	ORIGINAL ISSUE	60066	WINNER			
WORK	DATE	NAME	SIG.	DEPR. DATE	DEPR. DATE	SIG.
DAILY SERVICE UNDERLAIN			JOB DOC. INDEX 215408			
FESTIGKEITSBERECHNUNG			T-AN10311-B	STÜCKLISTE 215 573		
STANDFESTIGKEITSMACHEWIS				RESERVIERTE STÜCKLISTE 215414		
KUNDE IRISH FERTILIZER IND. LTD				KUNDEN AUFTRAGS Nr. 1		
KUNDE PROJ. SPEZ. Nr. 1				KUNDEN ZEICHNUNG Nr. 1		
KUNDE PROJ. SPEZ. Nr. 2			STAC 66778/A	KUNDEN ZEICHNUNG Nr. 2		
PROJ. DOC.	1021-C	FABR. Nr.	6416	RELEASED	YEAR OF MANUFACTURE	1993
SCHÖTLER-BLECKMANN						
ANTISCHWÄRMELICHTUNG						
1992	NAME	DATE	SIG.	GÜLTIG FÜR AUFTRAG		
GEZEICH.	WINNER	08.26	Winner	512853		
DEPRIT						
MASSTAB	RECHNUNG	H.P. STRIPPER 1021-C				75. Nr.
1:2,5	DESCRIPTION	HEBEDECKEL				DWG. Nr.
		DUMMY COVER				
						REVISION 00
						T-AN10311-08


1	H I I I H I I	Fox EV 50 EPK 6	VERZ. MATERIAL	VERZ. SITUATION	QUALIF. WELD. PROC.	WFS (APT)	80°C VORWÄRMEN	100% PT	FINISHED WELD	H	MANUFACTURER	SCALE
											MANUFACTURER	1:2,5

SCHNITT A-A
SECTION A-A

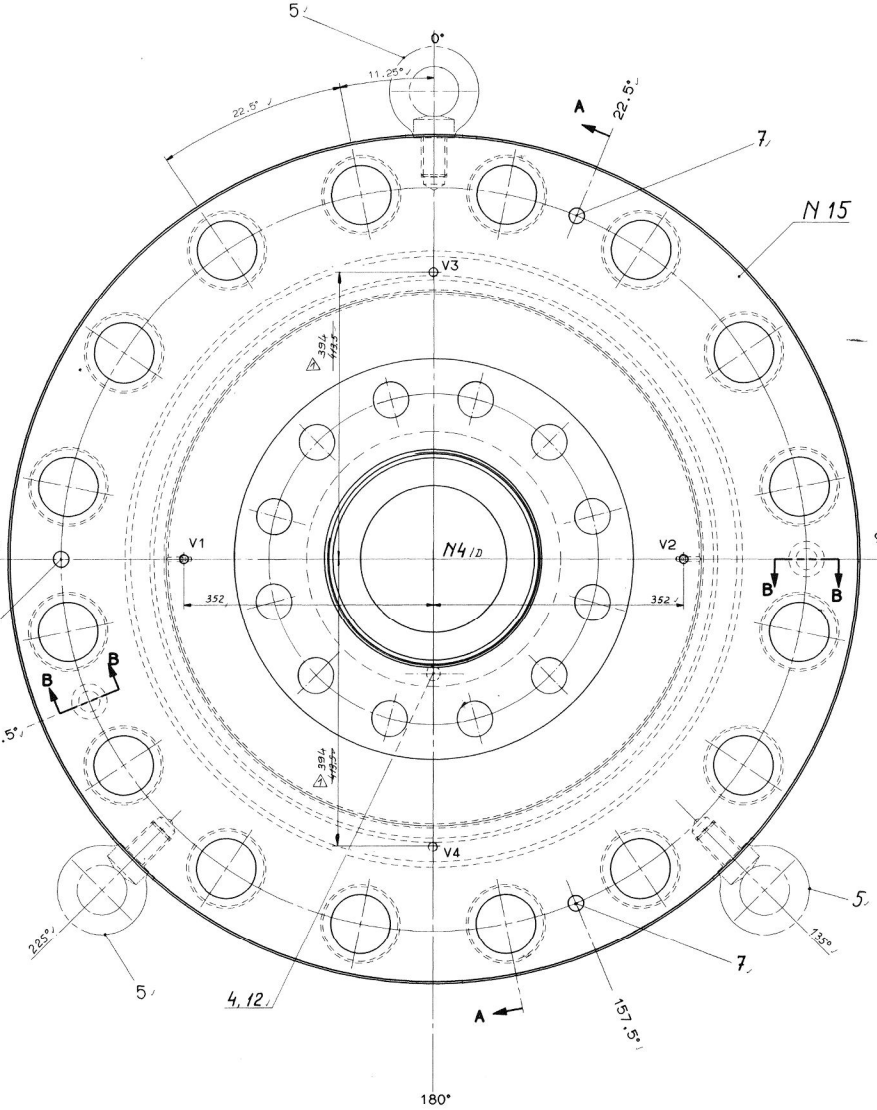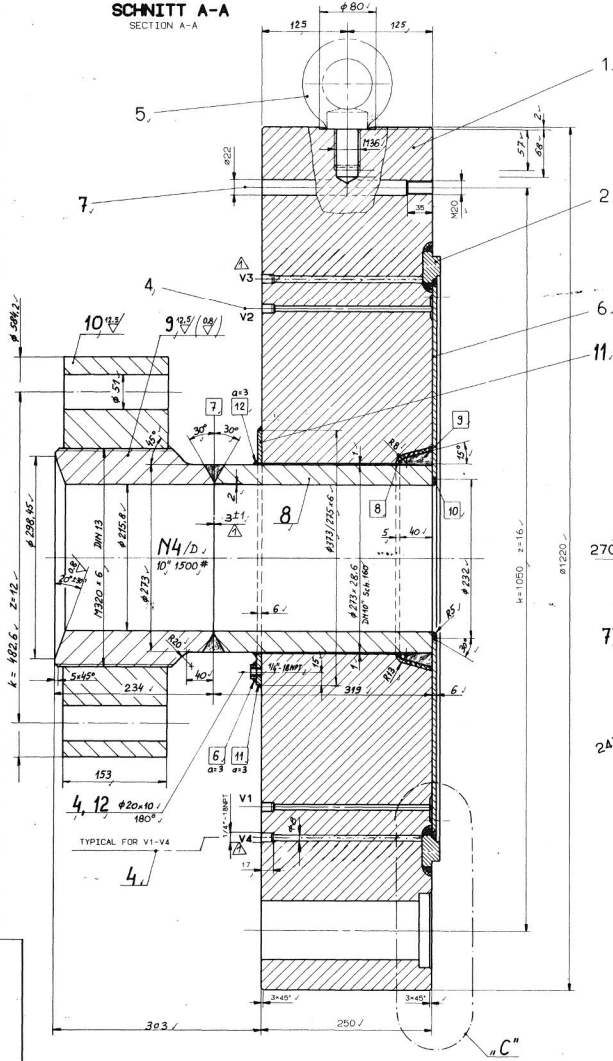


Für die Orientierung der Teile u. Bohrungen gilt nur der Grundriß.
For orientation all parts and holes see only top view.

DETAIL "C"
M1:1

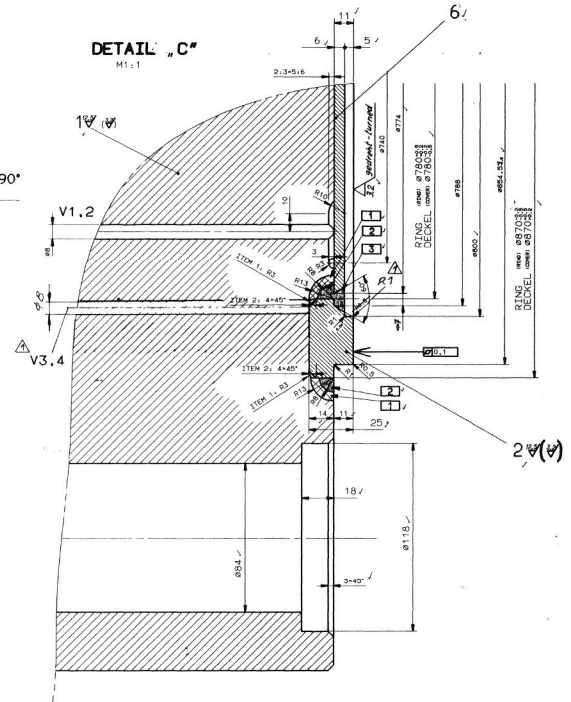

SCHNITT B-B
SECTION B-B
90° 1247.5°

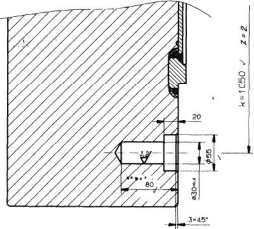




Rohrplatte - obere Vorkammer ZN: T-AN10311-01
tube sheet - top channel

29) Rohr Ø 31,1^{+0,02} x 3,00 x 7047,0^{-0,2}
tube Ø 31,1^{+0,02} x 0,12 x 7047,0^{-0,2}
/ total 2020 Rohre-tubes

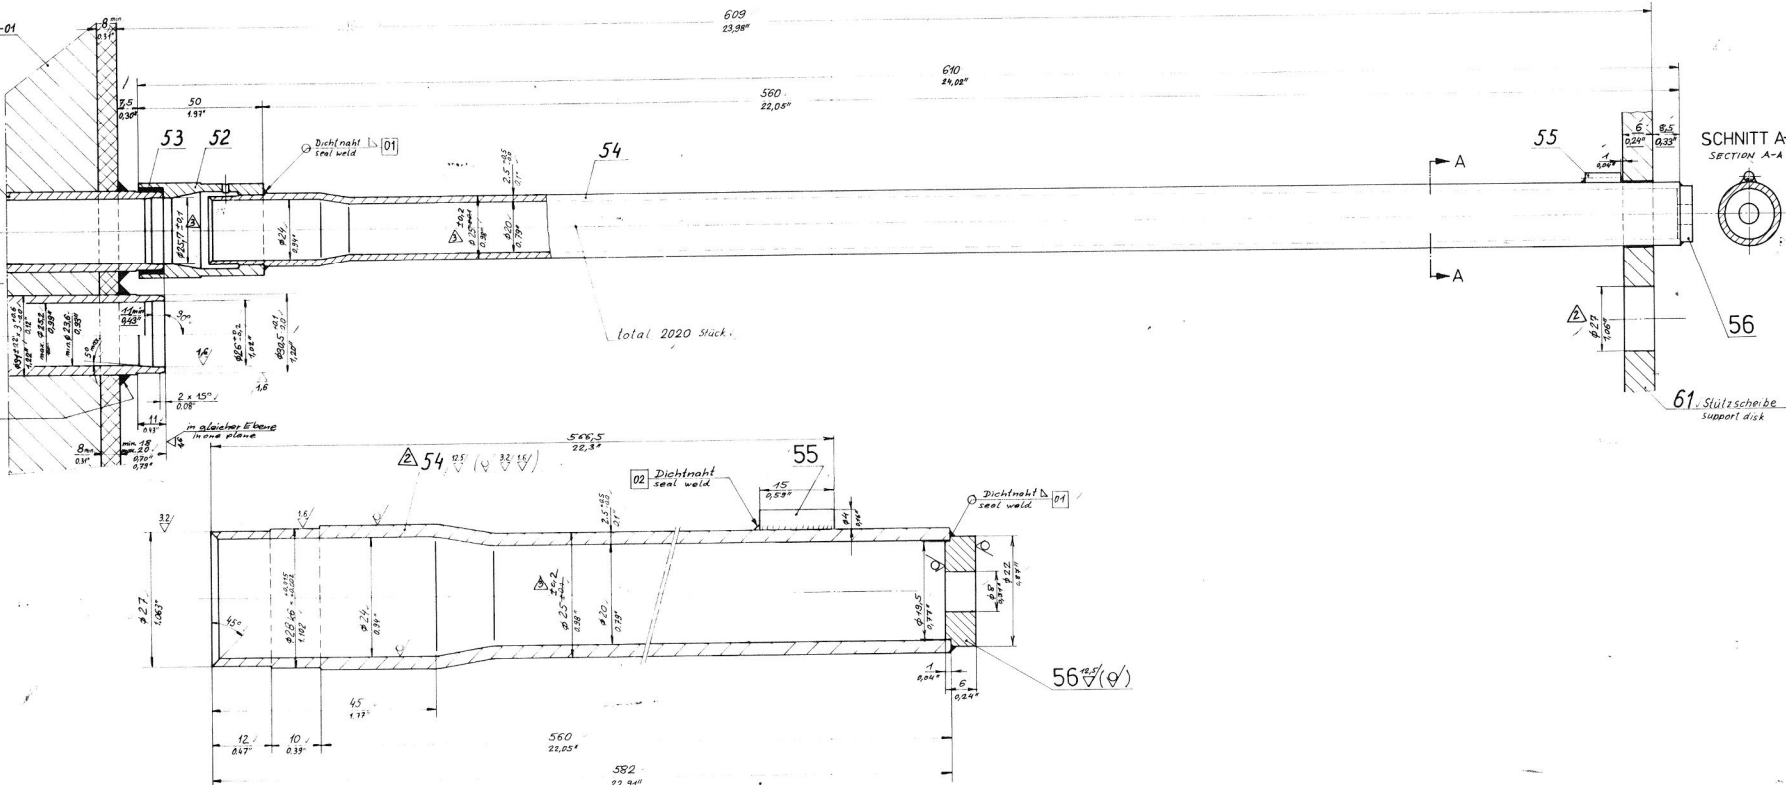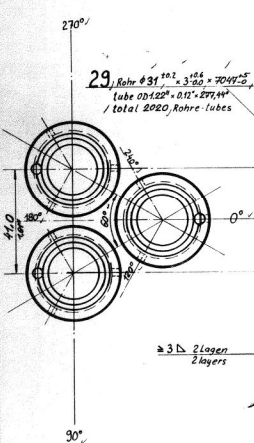


total 2020 Stück.

PTFE
53) 33

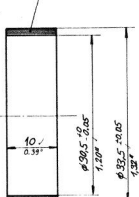

52) 33 (16) 33

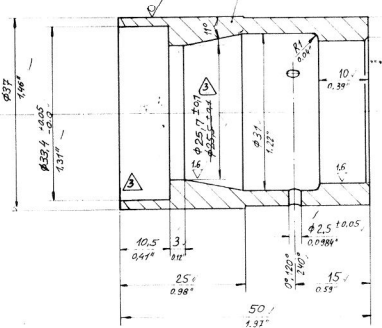

Lochkanten scharfkantig, ohne Grat, 0°/120°/240°
hole edges sharp without burrs

609
23,98"

610
24,02"

560
22,05"

SCHNITT A-A
SECTION A-A

56

61) Stützscheibe
support disk

56) 45 (φ)

REV. ACC. STAC-TRANSIT 7805	93.08.03	
STAC Z-BSE DAT. FROM 79, 1993 8048 MARK		
REV. ACC. STAC-FAX DAT. 93.01.28 930802	WÄRMER	
SB-REMARK ON ITEM 53,56	92.08.23	WÄRMER
ADDED, SO AS MARK	92.08.25	WÄRMER
Original issue		

DATE	DATE	DATE	DATE	DATE
1993				

JOB DOK. INDEX 215408

T-AN10311-B

IRISH FERTILIZER IND. LTD
IFI

STAC 66778/A

1021-C

6416

1993

SCHÖELLER-BLECKMANN GMBH

512853

H.P. Stripper 1021-C

FLÜSSIGKETTVERTEILER

REVISION 03


T AN 10311-07

02	14466	25122H	1.4465	WIG		100% VT	F.N.	H
01	14468	alt. none						
	14466	25122H	1.4465	WIG		10% PT 100% VT	F.N.	H
	14466	alt. none						

Δa=0,7s

T-AN10311-07


F.N.: fertige Naht
finished seam

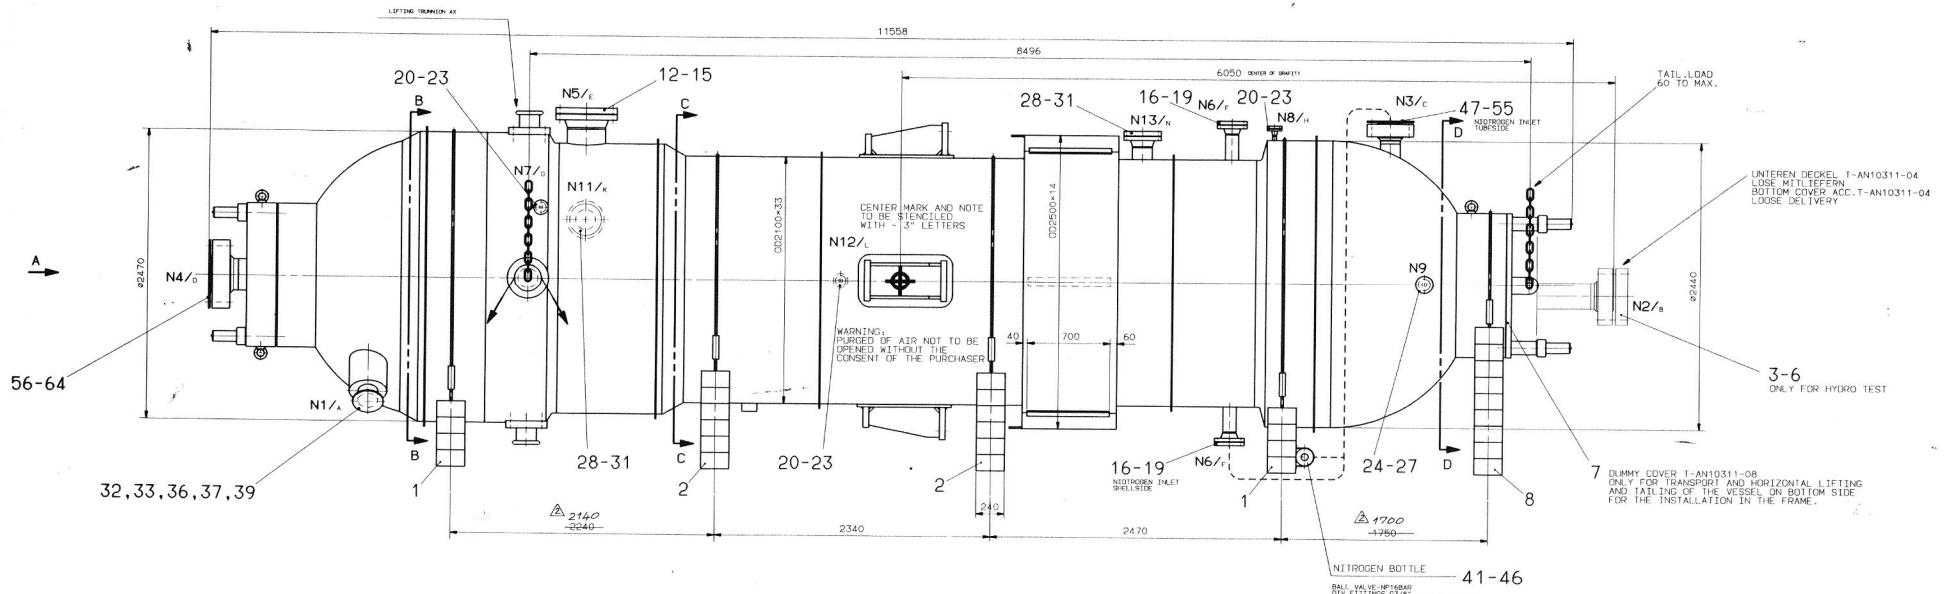

ITEM N° 1021-C
 NET.WT. 109 T
 GROSS.WT. 112 T
 L×W×H. 1156×284×307cm
 TRANSP.VOLUME ca.100,08 m³
 PROJECT NR...STAC 66778/A

HART-HOLZSAETTEL
 STUETZENEFENNUNGEN MIT DICHTUNG UND BLINDDIECKEL
 VERSCHLOSSEN.
 GEWINDEANSCHLUESSE MIT GFWINDENSTOPFEN VERSCHLOSSEN.
 MANTEL UND ROHRSCHLIESS MIT G,3 bar max.7 psig
 STICKESTOFFFUELLUNG.

WOODEN SADDLES,
 ALL NOZZLE OPENINGS CLOSED WITH PROTECTIVE
 GASKETS AND STEEL COVERS.
 THREADED CONNECTIONS ARE PLUGGED.
 SHELL AND TUBE SIDE WITH 0,3 bar max.7 psig
 NITROGEN FILLING.

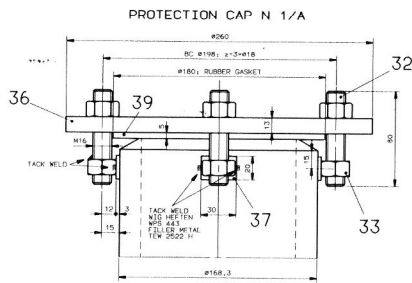

NACH DER DRUCKPROBE
 AFTER PRESSURE TEST





CONT. WELD
 B 15
 SMAW
 WPS 474
 FILLED METAL
 FOR EPOXY
 (E 7018)

ANSICHT A
 VIEW A




SCHNITT B-B
 SECTION B-B

SCHNITT C-C
 SECTION C-C

SCHNITT D-D
 SECTION D-D

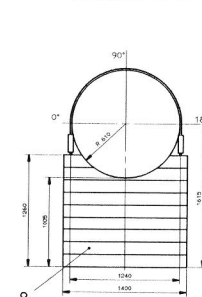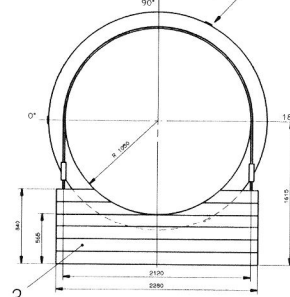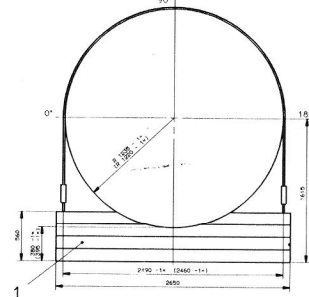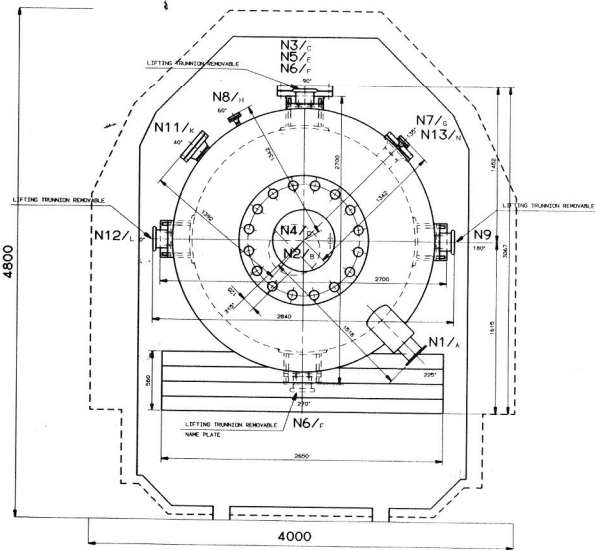

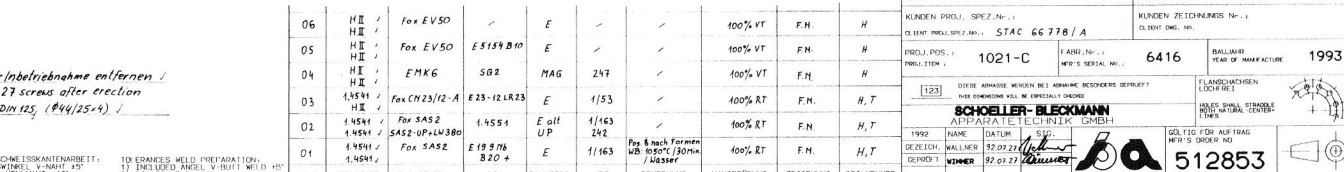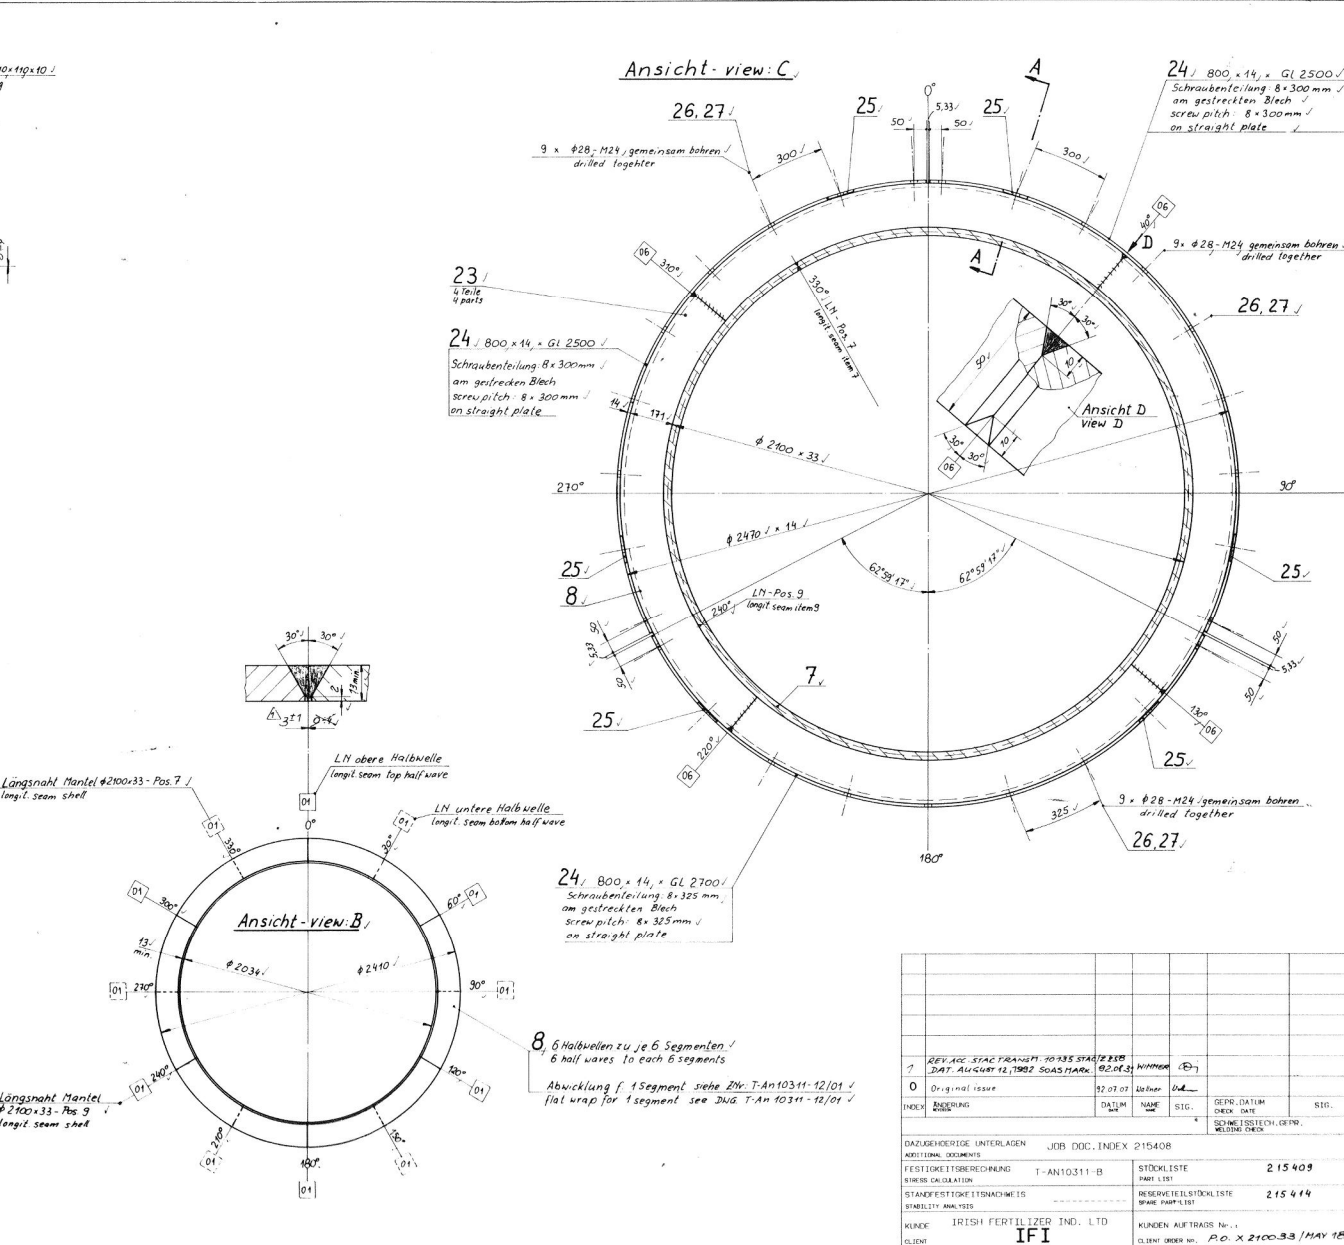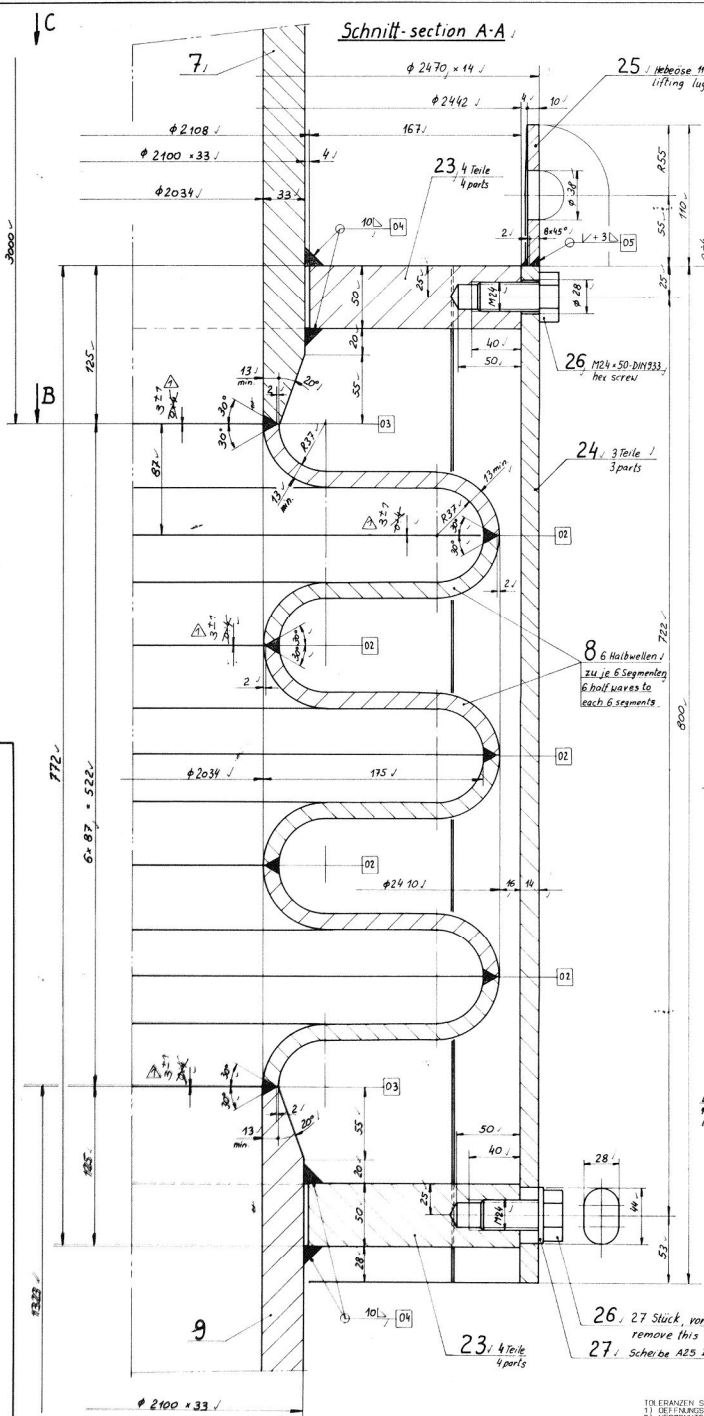

26, 27 Stück, vor Inbetriebnahme entfernen!
 remove this 27 screws after erection

23, 4 Teile
 4 parts

24, 3 Teile
 3 parts

8, 6 Halbwellen
 zu je 6 Segmenten
 6 half waves to each 6 segments

25, Hebeöse 110x110x10
 lifting lug

26, M24x50-DIN933
 hex screw

24, 800x14, x Gl 2500
 Schraubenteilung 8x300mm
 am gestreckten Blech
 screw pitch: 8x300mm
 on straight plate

23, 4 Teile
 4 parts

26, 27 Stück, vor Inbetriebnahme entfernen!
 remove this 27 screws after erection

27, Scheibe A25 DIN 125, ($\phi 44/25 \times 4$)

TOLERANZEN SCHWEISSKANTENARBEIT:





06	II	Fox EV50		E		100% VT	F.H.	H		
05	II	Fox EV50	E 5159 B10	E		100% VT	F.H.	H		
04	II	EMK6	S82	MAG	247	100% VT	F.H.	H		
03	1,4541	Fox CN23/12-A	E23-12 LR23	E	1/53	100% RT	F.M.	H, T		
02	1,4541	Fox SAS2	E 19 976	E	1/163	100% RT	F.M.	H, T		
01	1,4541	Fox SAS2	E 19 976	E	1/163	100% RT	F.M.	H, T		

DATE: 12.10.1992
 DRAWING NO.: T-AN10311-12
 CLIENT: IRISH FERTILIZER IND. LTD
 PROJECT: STAC 66 778/A










JOB DOC. INDEX: 215408
 PART LIST: 215409
 RESERVE PART LIST: 215414

KUNDEN AUFTRAGS-NR.:
 I F I
 KUNDEN ZEICHENUNG-NR.:
 6416

1993
 SCHÖLLER-BLECKMANN
 APPARATE-TECHNIK GMBH
 WIMMER 92 07 27

512853
 H.P. Stripper 1021-C
 Kompensator
 Expansion bellow

T-AN10311-12
 DWG-NO C-1021-C-109

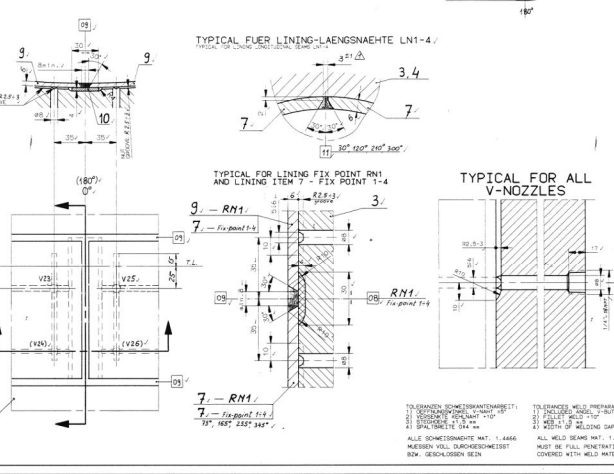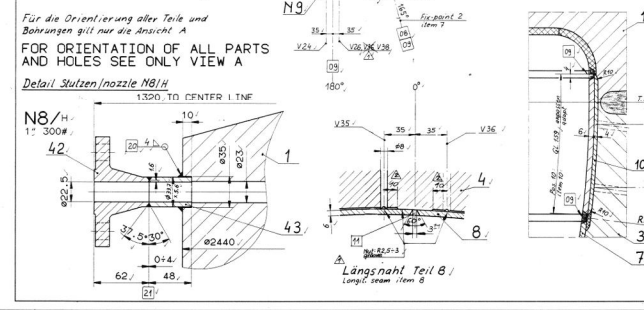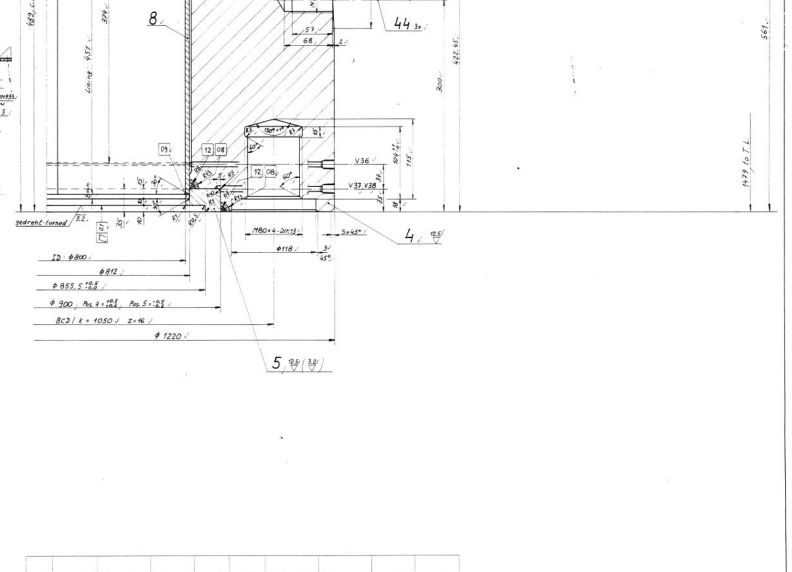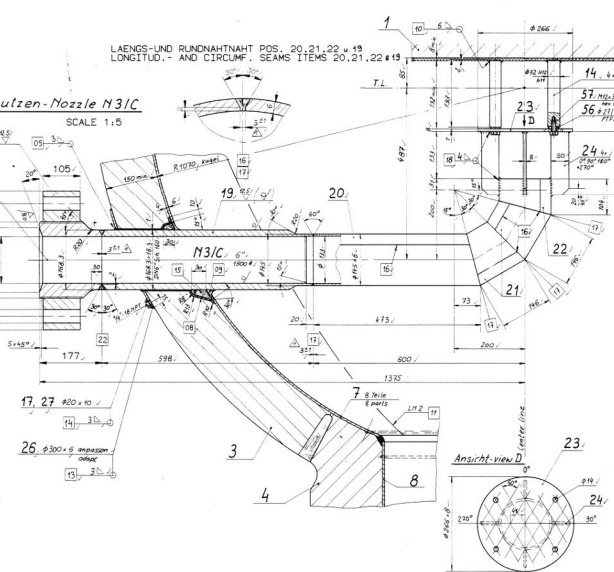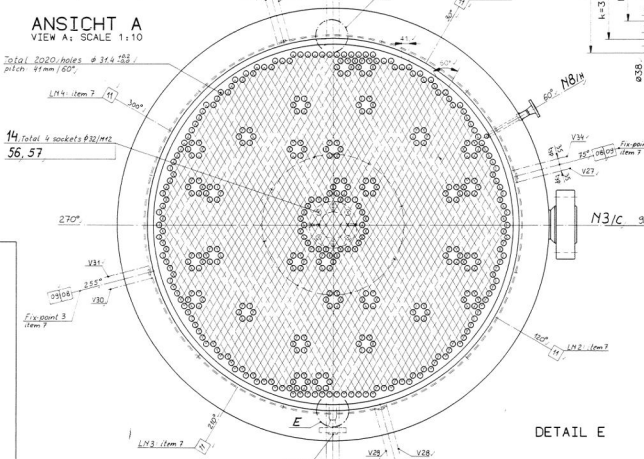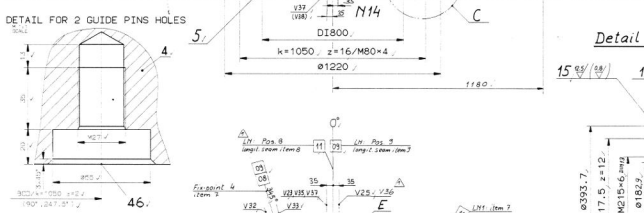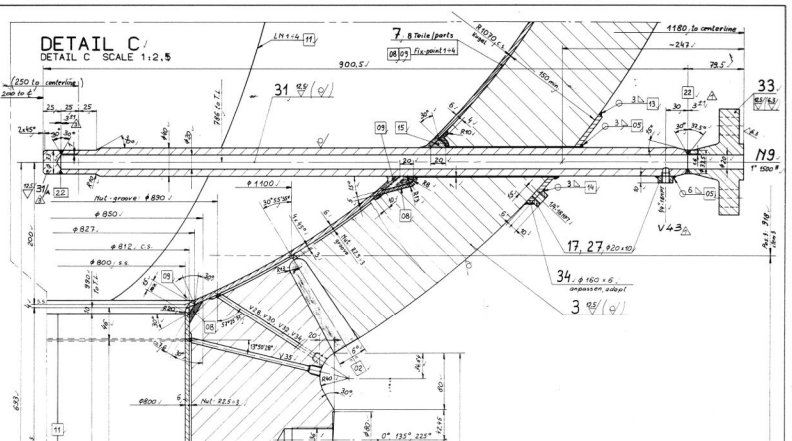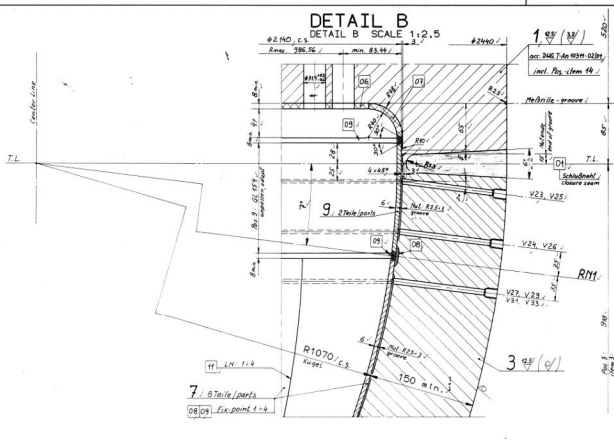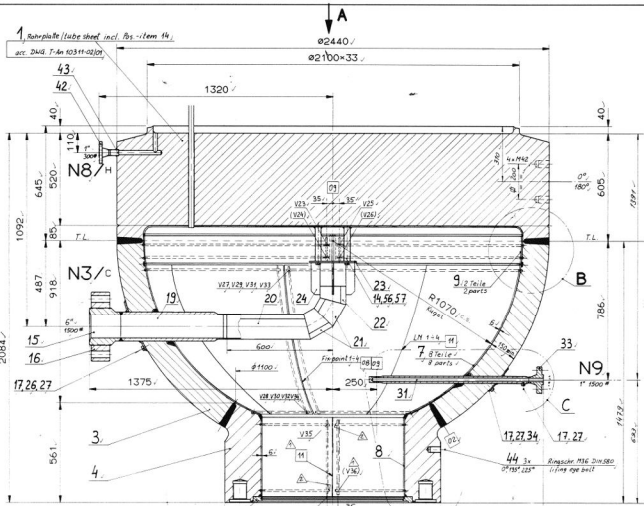




UNTERE VORKAMMER

T-AN10311-02

512853

1993

TOTAL 2020 BOHRUNGEN/HOLES ø27


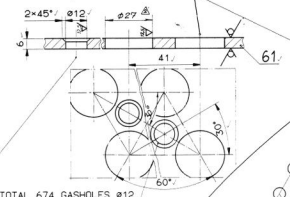


TOTAL 674 GASHOLES ø12

ALLE BOHRUNGEN ENTGRATET
ALL HOLES DEBURRED

TOTAL 20 BOHRUNGEN ø22
TOTAL HOLES


HOLES ø27
GASHOLES ø12

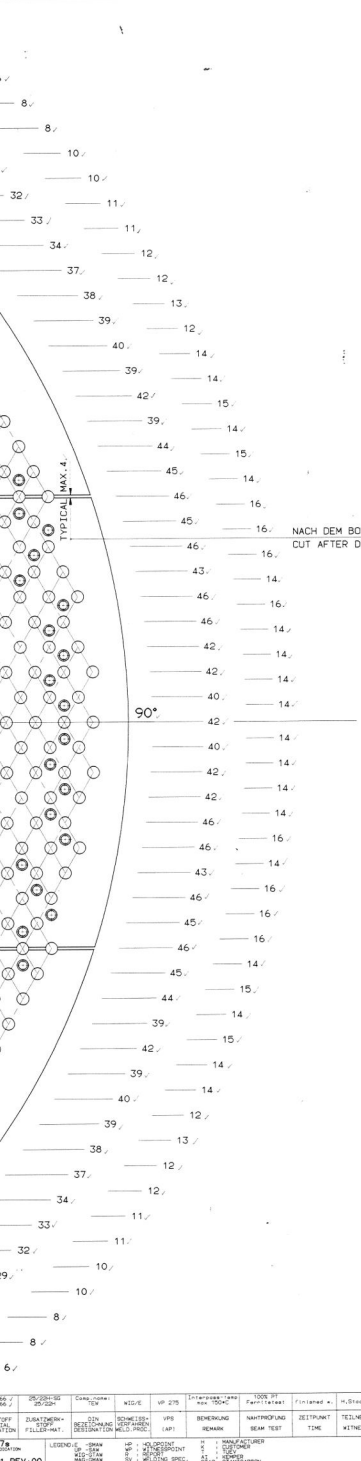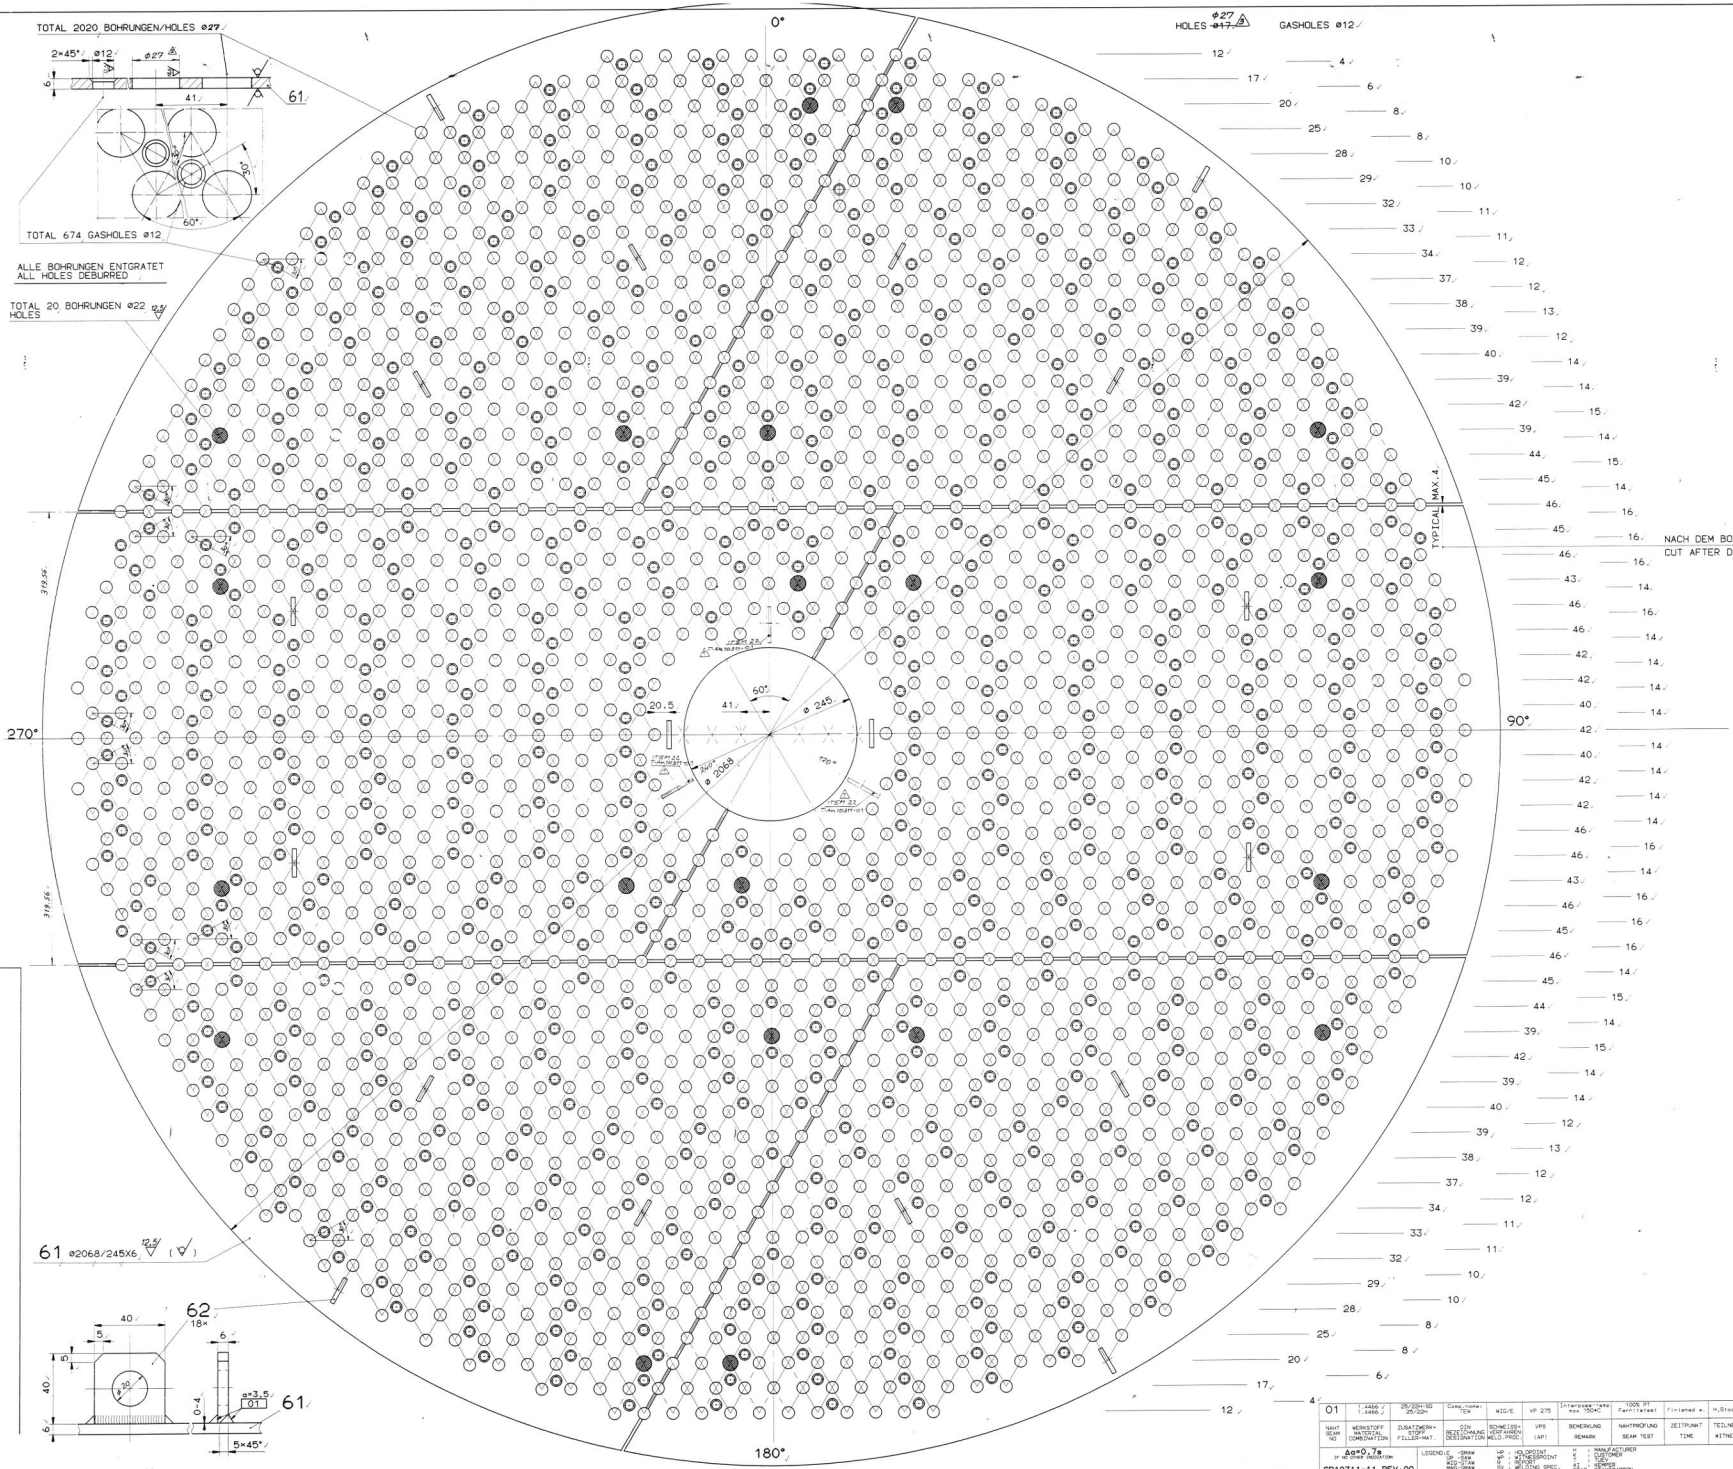

NACH DEM BOHREN SCHNEIDEN
CUT AFTER DRILLING






61 ø2068/245x6

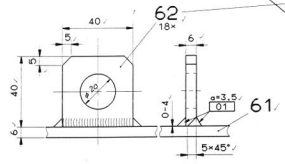






SCHÖLLER-BLECKMANN INDUSTRIAL SYSTEMS	
T-AN10311-11	

03

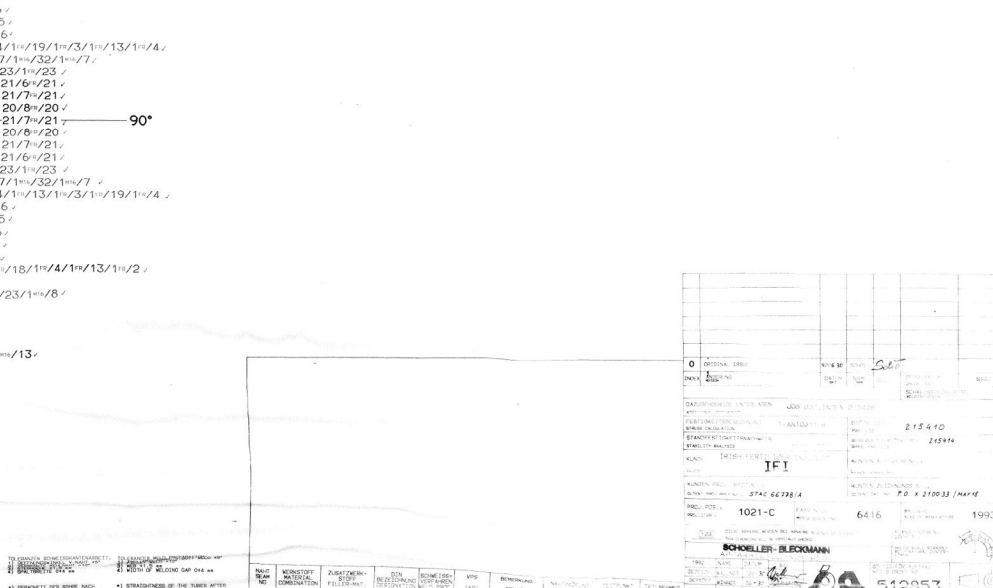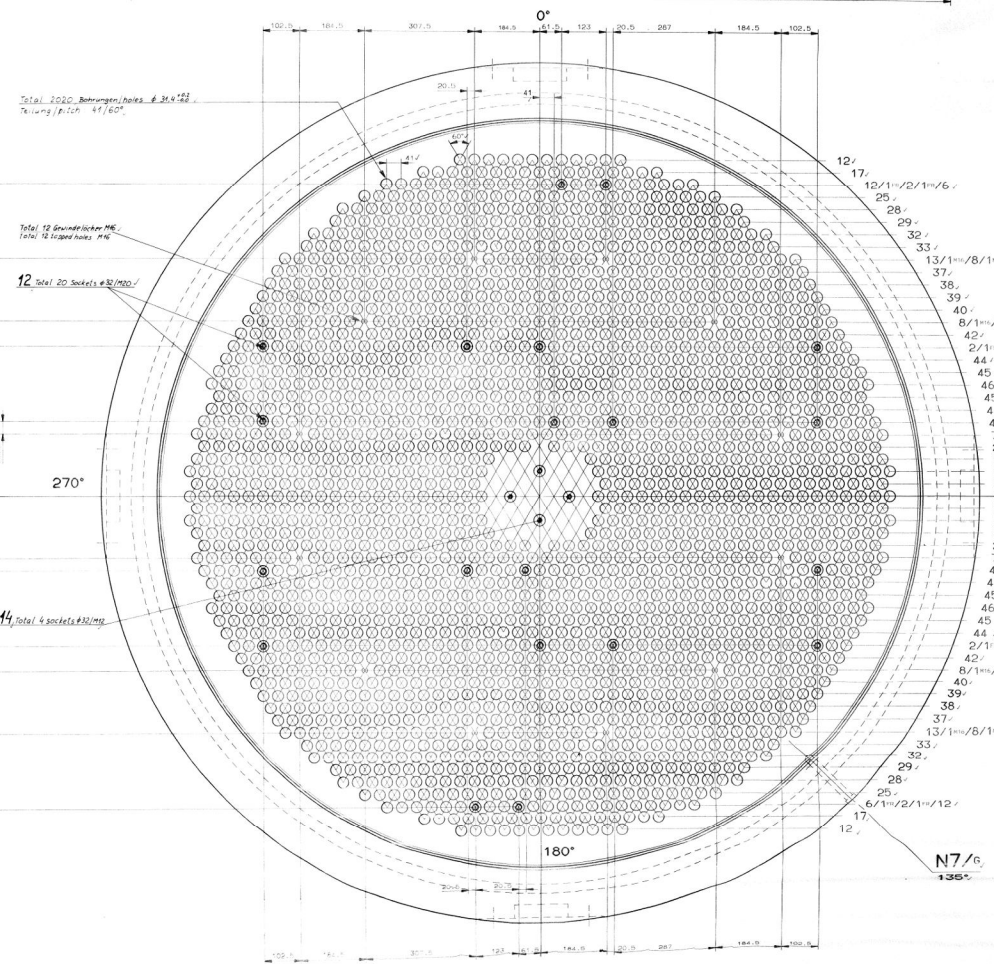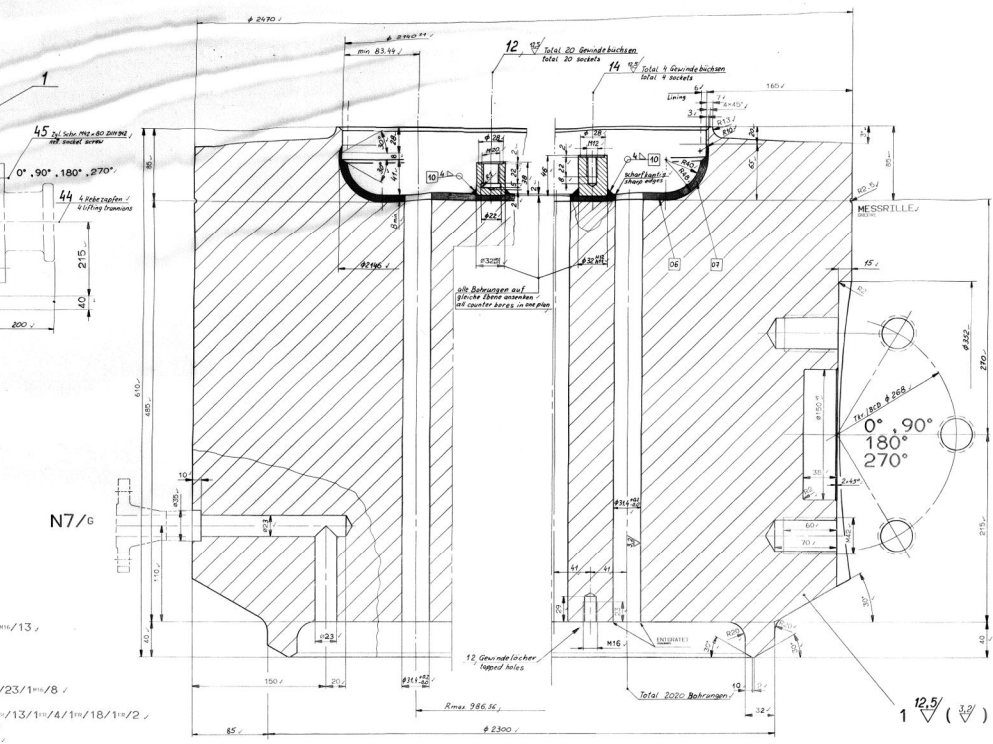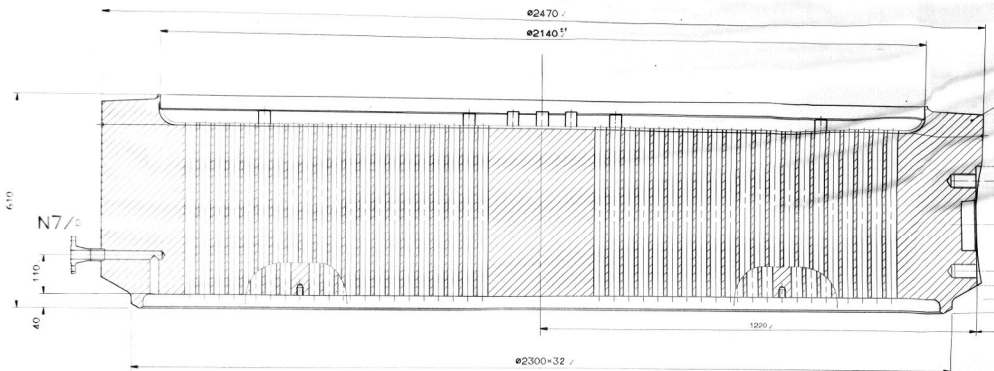

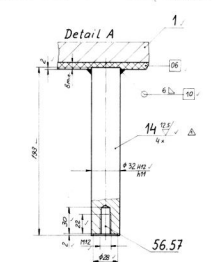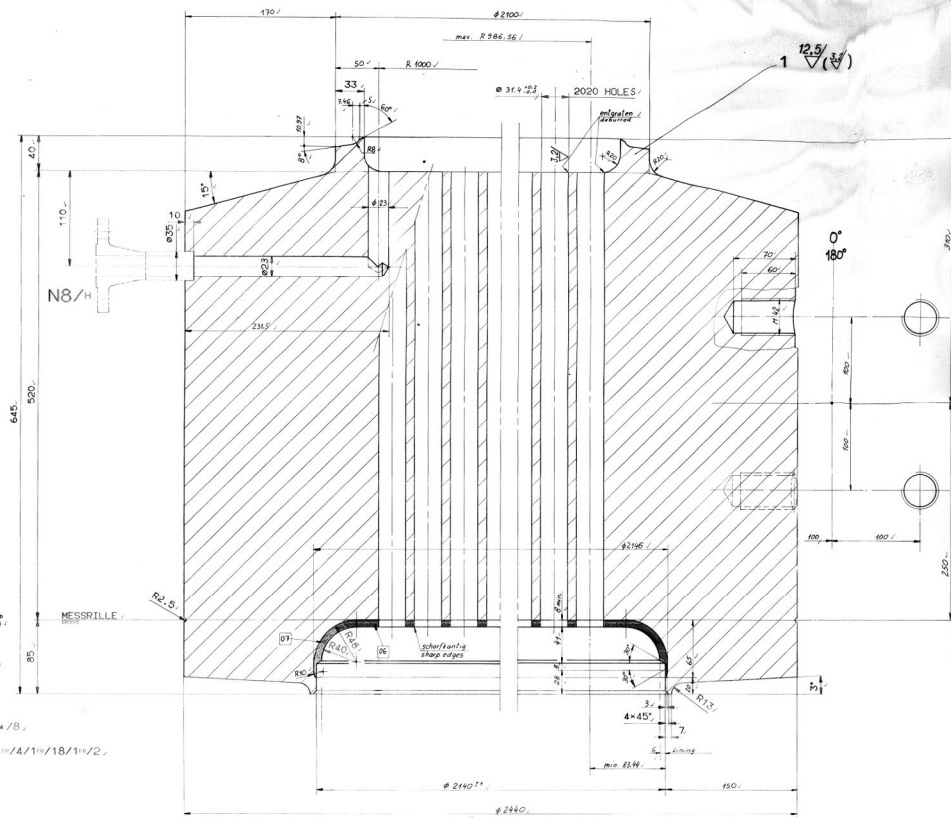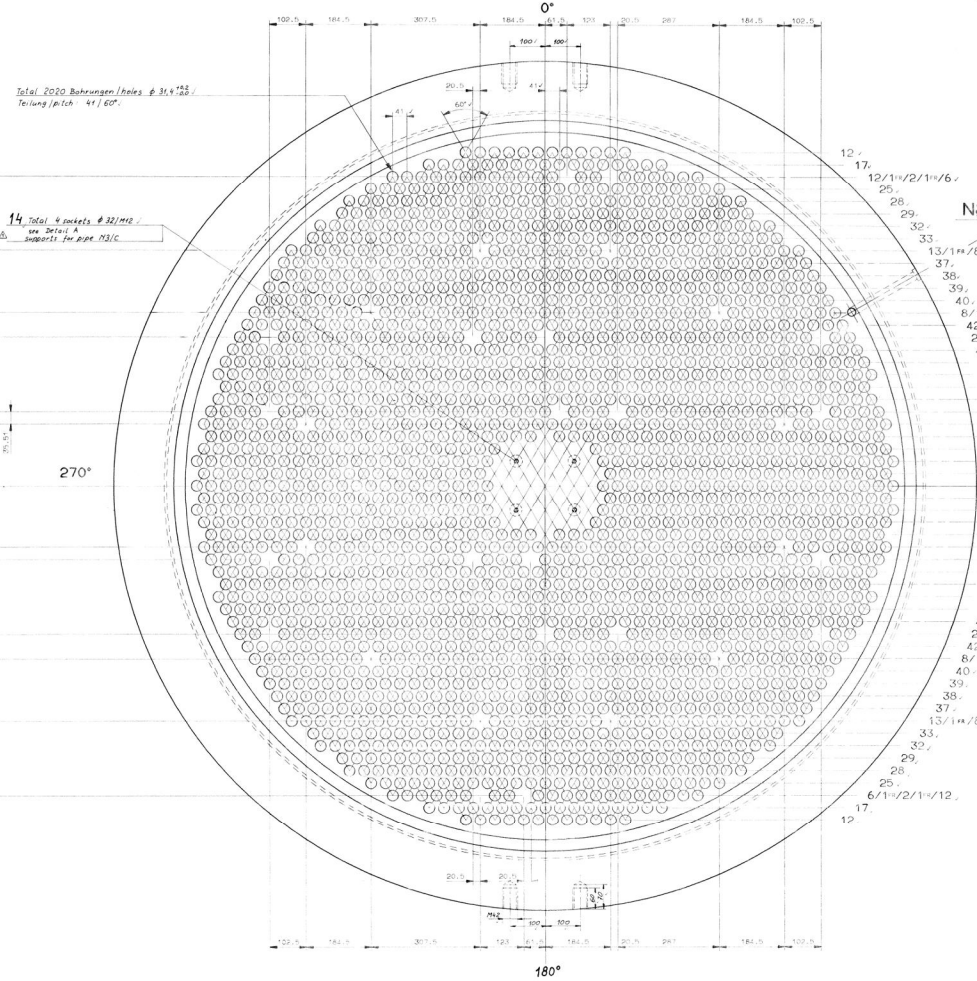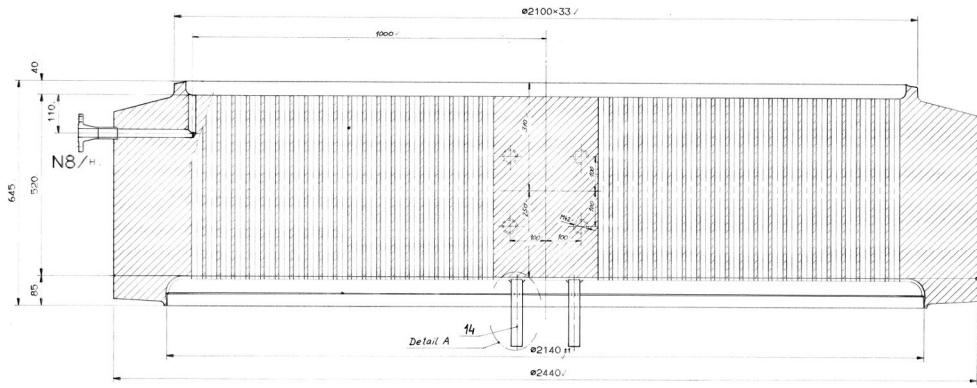


1

01	Item 19 supports for pipe 733C	32.01.31	1/10/19	215 411
02	ORIGINAL: 1021-C	30.09.99	3/10/99	215 411

SCHUELLER-BECKMANN
 512853
 UNTERE ROHRPLATTE
 T-AN10311-02/01